
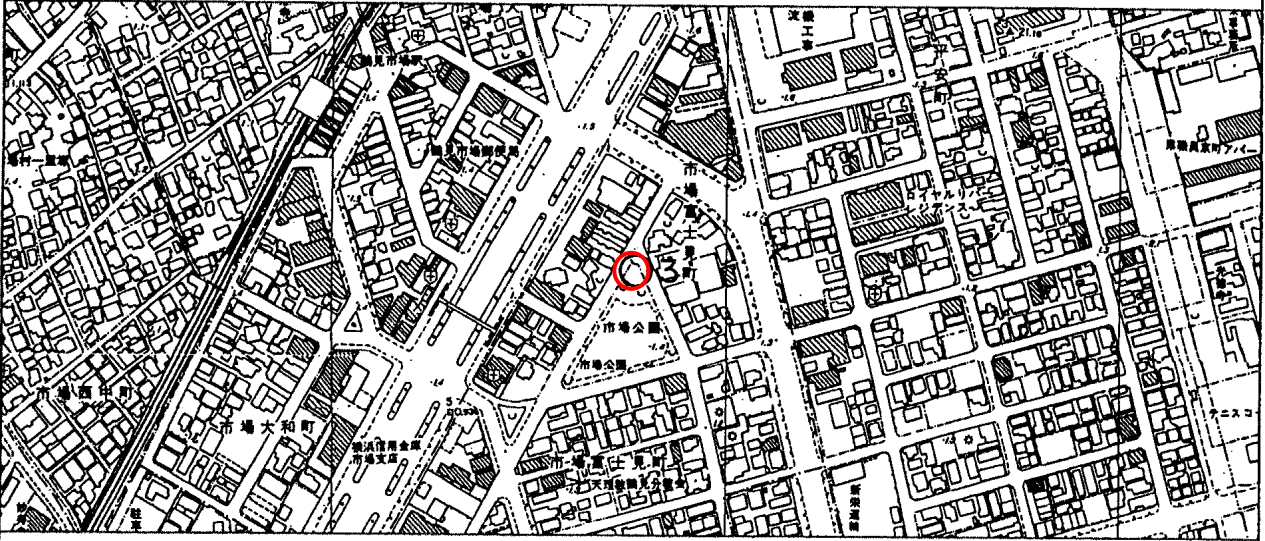


標識番号	3		
所在地	鶴見区市場富士見町7 市場児童公園		
敷地所有者	横浜市	地目	公園
標識種類	標石 • 金属標	埋設	地上 • 地中
隣接点との距離			

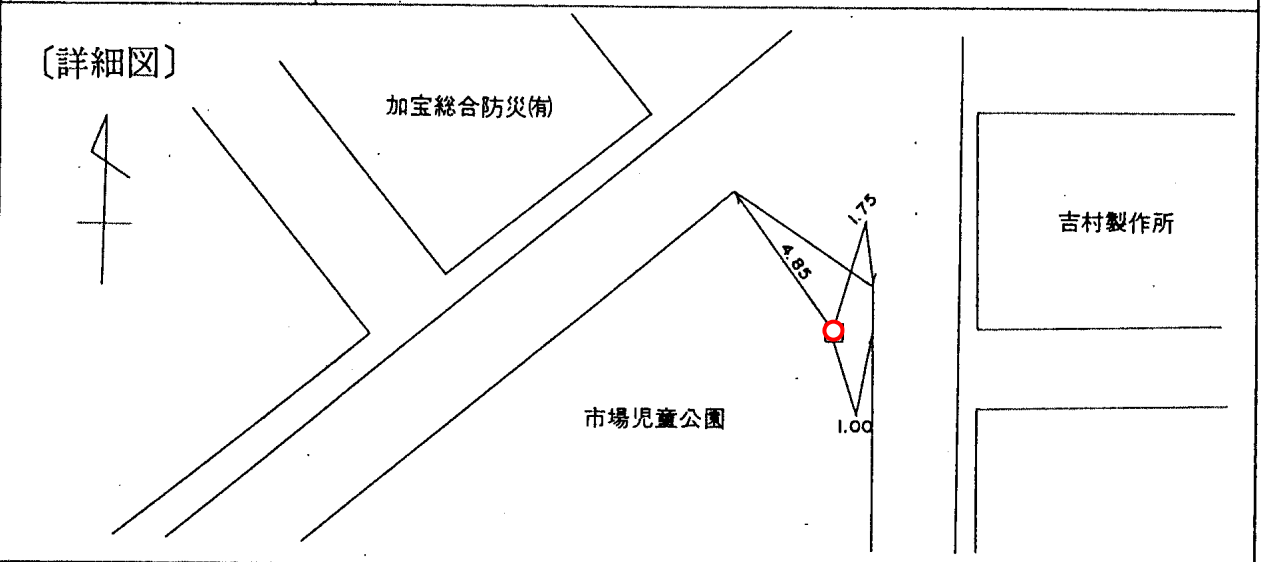

〔備考〕 昭和 34 年 4 月 1 日設置