
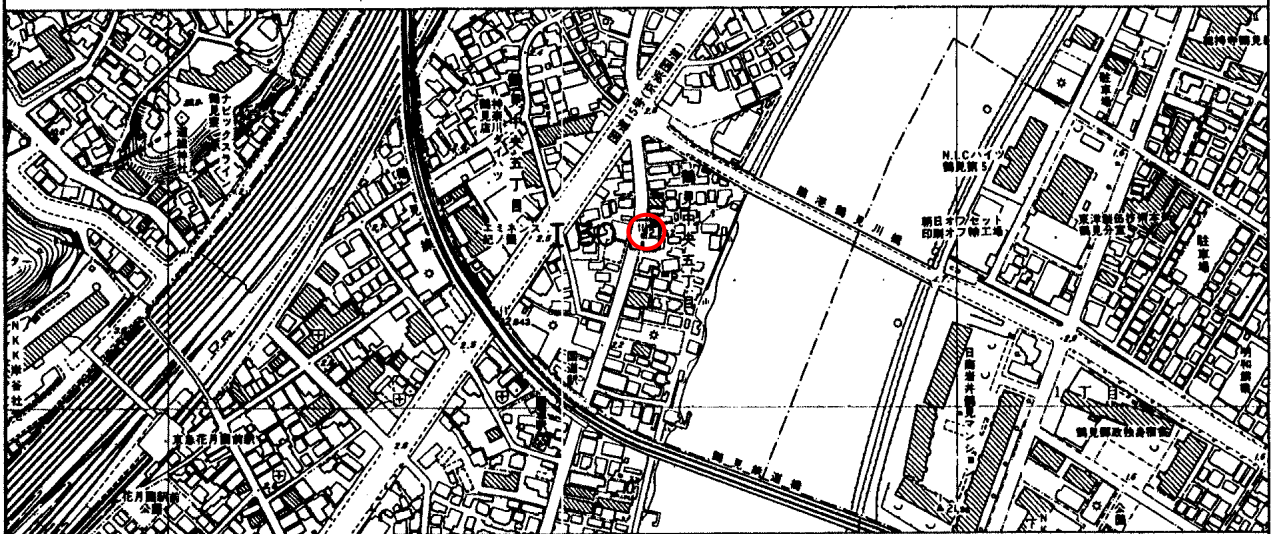


標識番号	I 30		
所在地	鶴見区鶴見中央5-30-10地先 村田酒店脇		
敷地所有者	横浜市	地目	公衆用道路
標識種類	標石 • 金属標	埋設	地上 • 地中
隣接点との距離			

〔詳細図〕

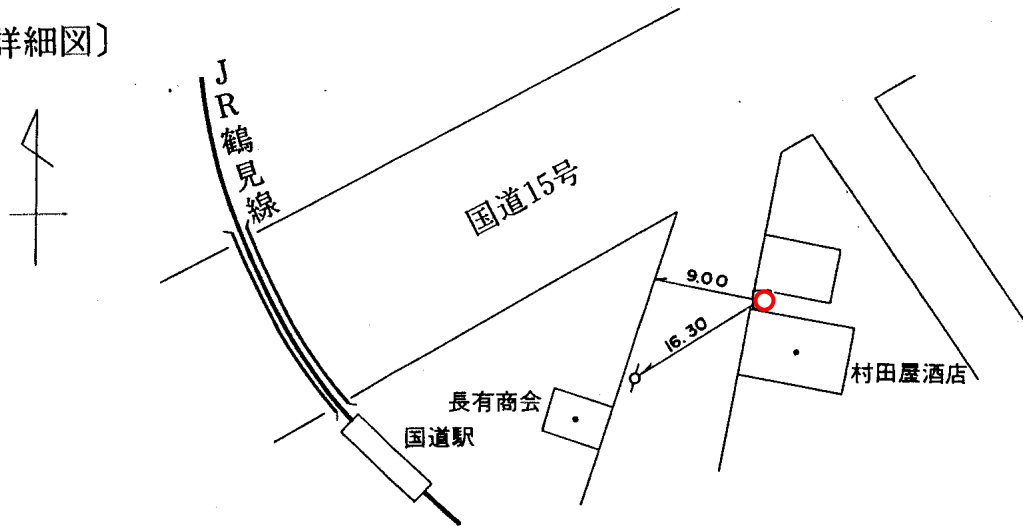

〔備考〕

昭和 34 年 4 月 1 日設置