
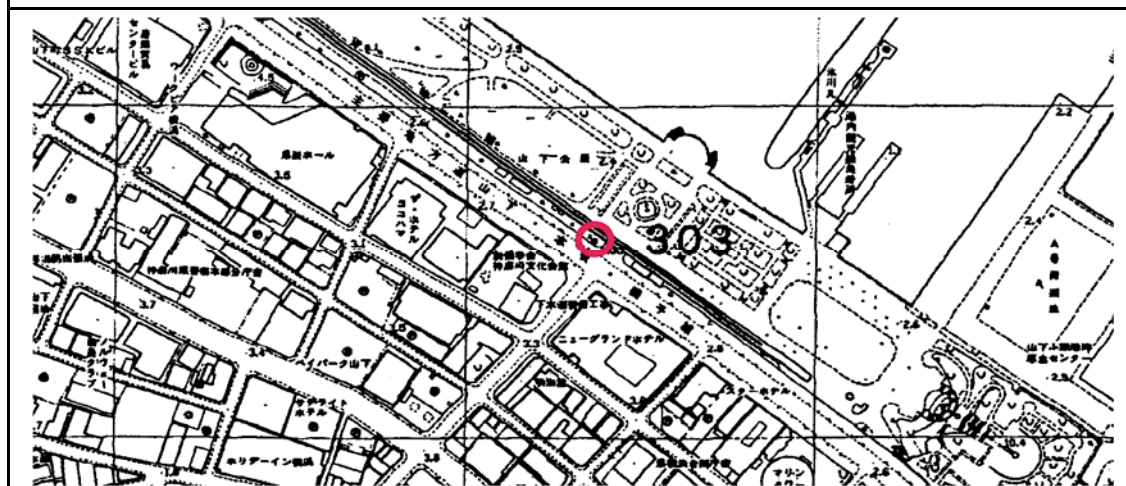


標識番号	303		
所在地	中区山下町10地先 山下公園		
敷地所有者	横浜市	地目	公有地
標識種類	標石・金属標	埋設	地上・地中
隣接点との距離			

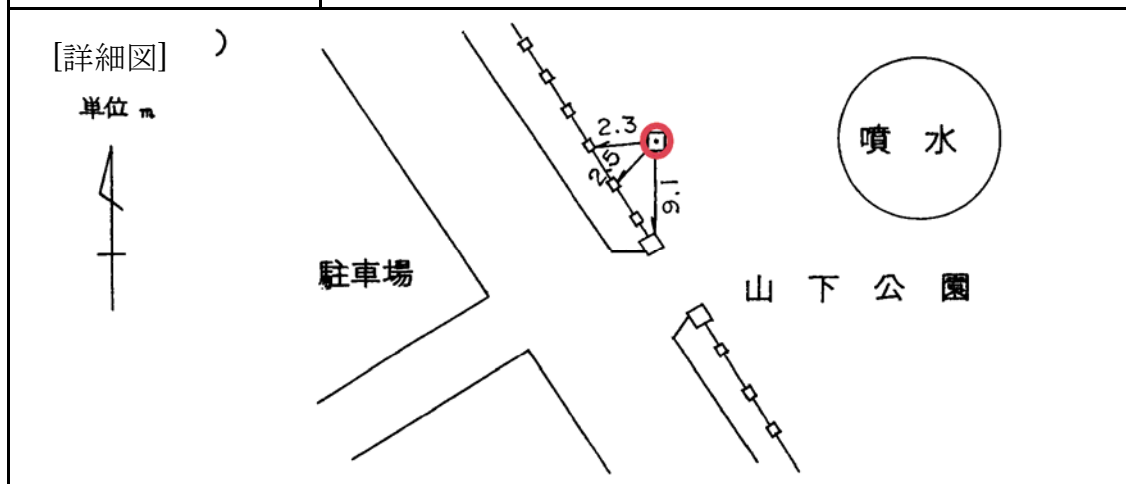

[備考] 昭和 35 年 4 月 1 日 設置