
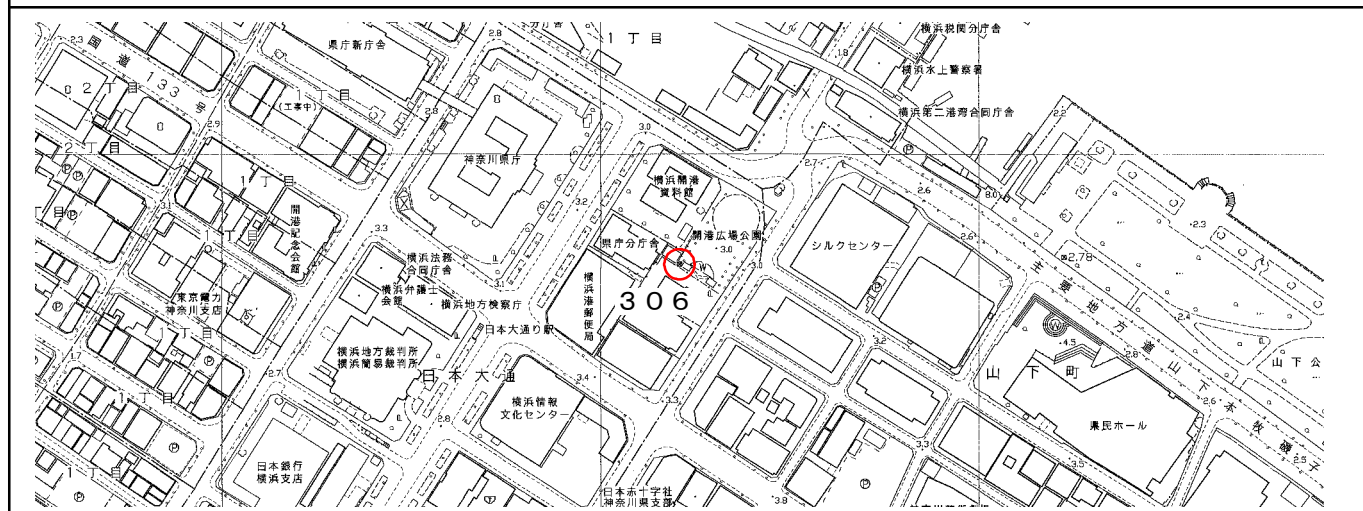


標識番号	306		
所在地	横浜市中区日本大通3地先（開港広場）		
敷地所有者	横浜市	地目	公有地
標識種類	標石・ 金属標	埋設	地上・ 地中
隣接点との距離	332 ○	306 ○	304 ○
	1.734km		0.313km

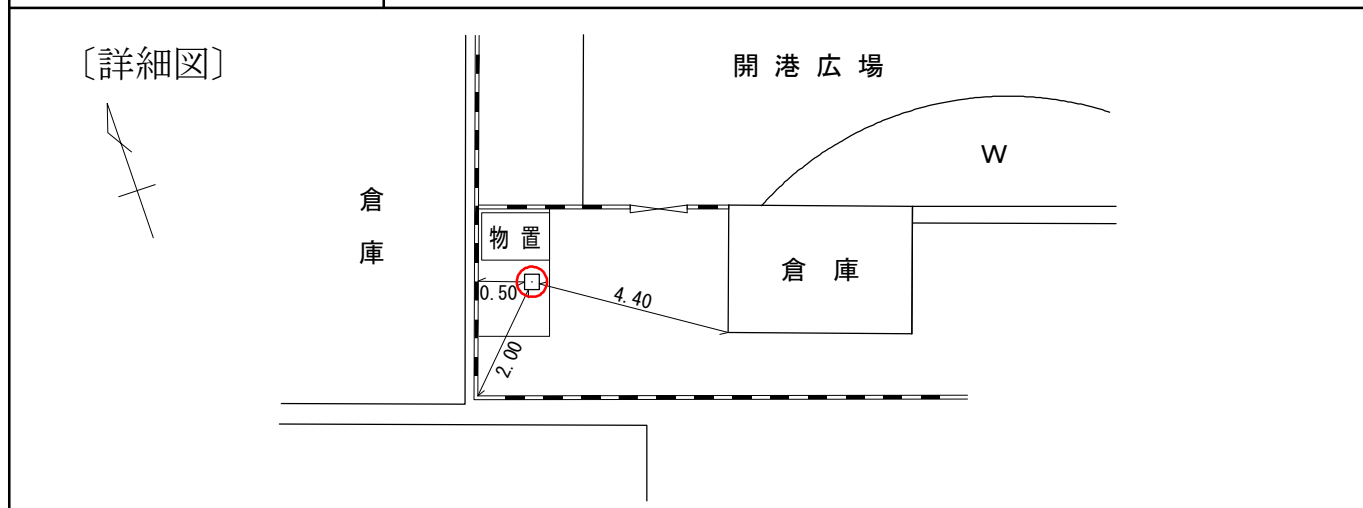

(備考) 昭和 35 年 4 月 1 日 設置
平成 11 年 3 月 19 日 設置