
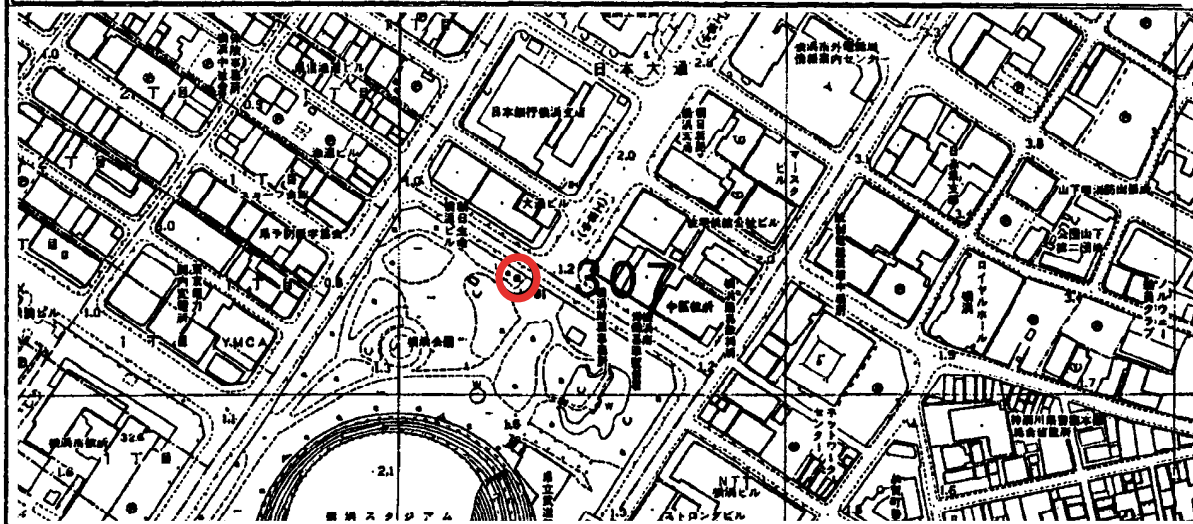


標識番号	307		
所在地	中区横浜公園		
敷地所有者	横浜市	地目	公有地
標識種類	標石・金属標	埋設	地上・地中
隣接点との距離			

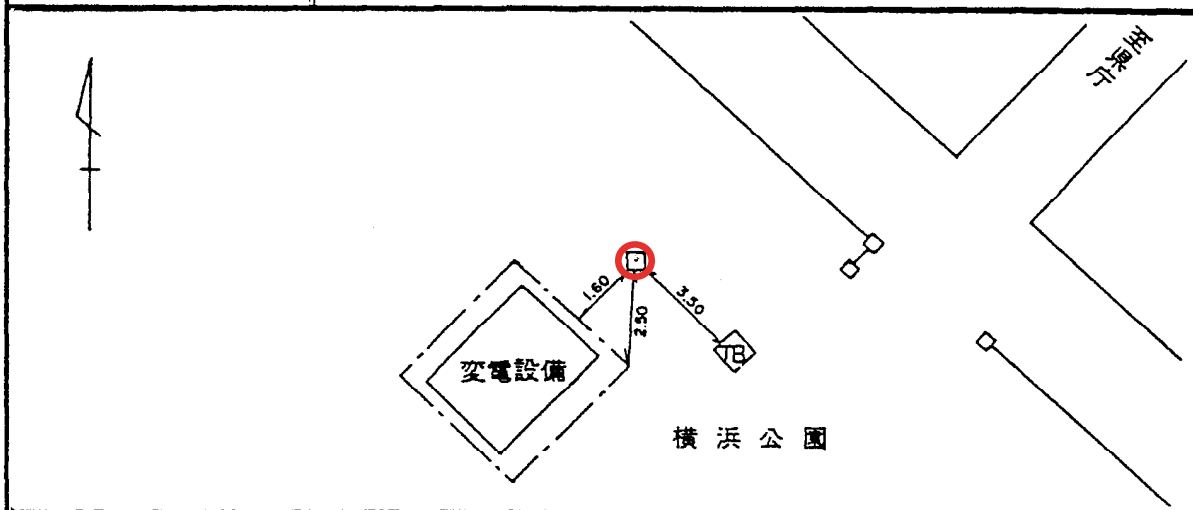

(備考) 昭和 35 年 4 月 1 日設置