


|         |                |    |               |
|---------|----------------|----|---------------|
| 標識番号    | 309            |    |               |
| 所在地     | 中区港町1-1        |    |               |
| 敷地所有者   | 横浜市            | 地目 | 公有地           |
| 標識種類    | 標石・ <b>金属標</b> | 埋設 | 地上・ <b>地中</b> |
| 隣接点との距離 |                |    |               |

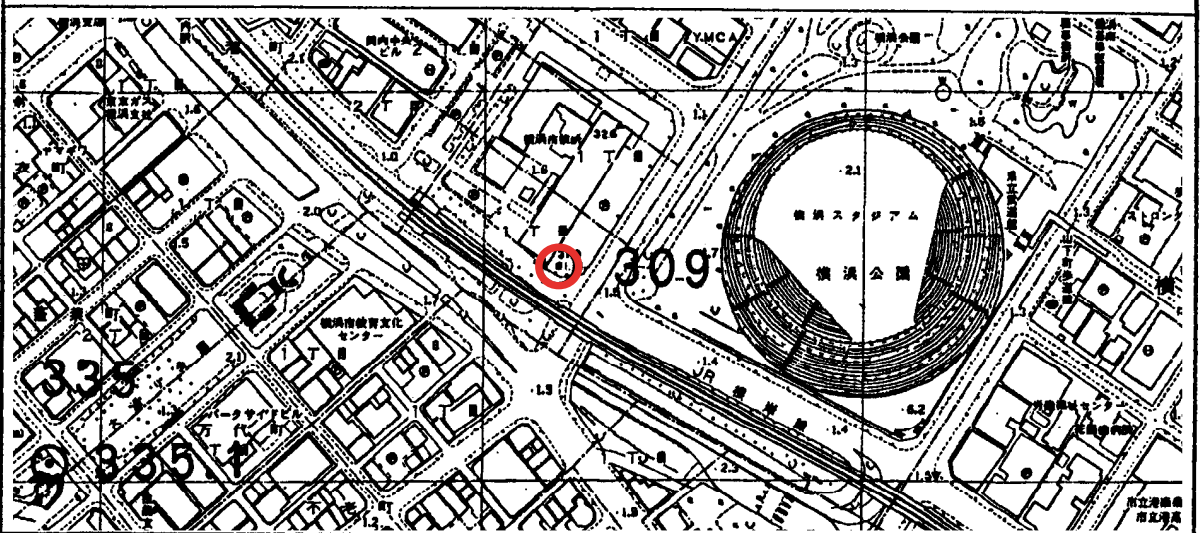

(備考) 昭和 48年 1月 日移設  
59年 移設