
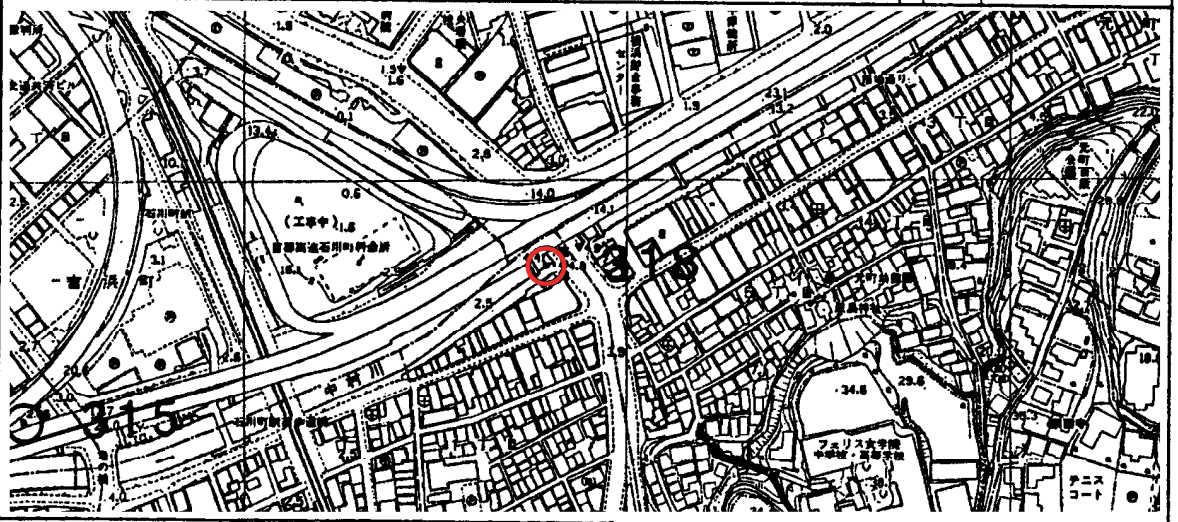


標識番号	318		
所在地	中区石川町1-1(西ノ橋西側)		
敷地所有者	横浜市	地目	市有地
標識種類	標石・ <u>金属標</u>	埋設	地上・ <u>地中</u>
隣接点との距離			

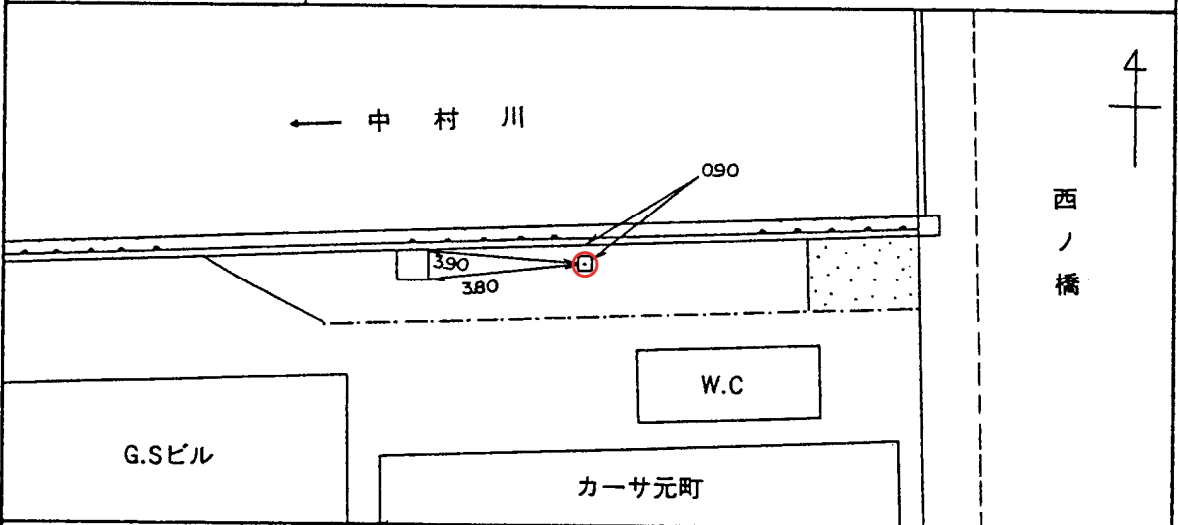

(備考) 昭和 62 年 2 月 19 日 設置