


標識番号	321		
所在地	中区小港町1丁目1 ビューコート小港		
敷地所有者	都市再生機構	地目	宅地
標識種類	標石・金属標	埋設	地上・地中
隣接点との距離			

[詳細図]

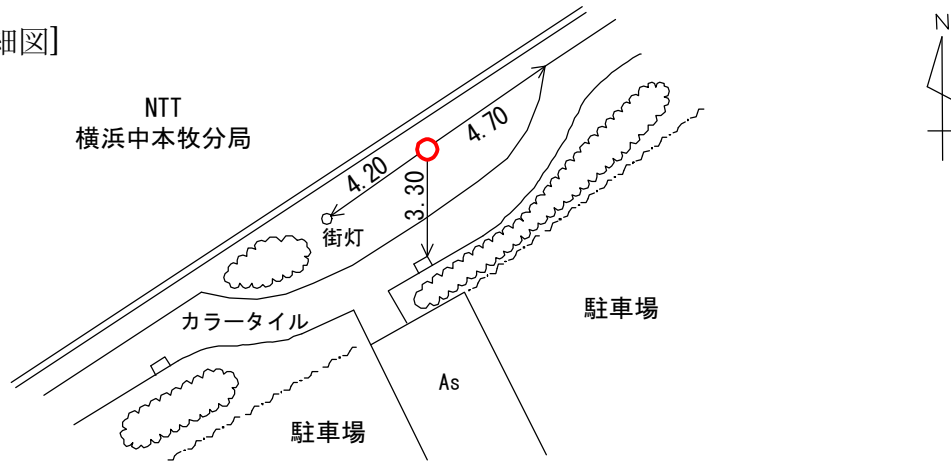

[備考]

昭和35年4月1日設置