
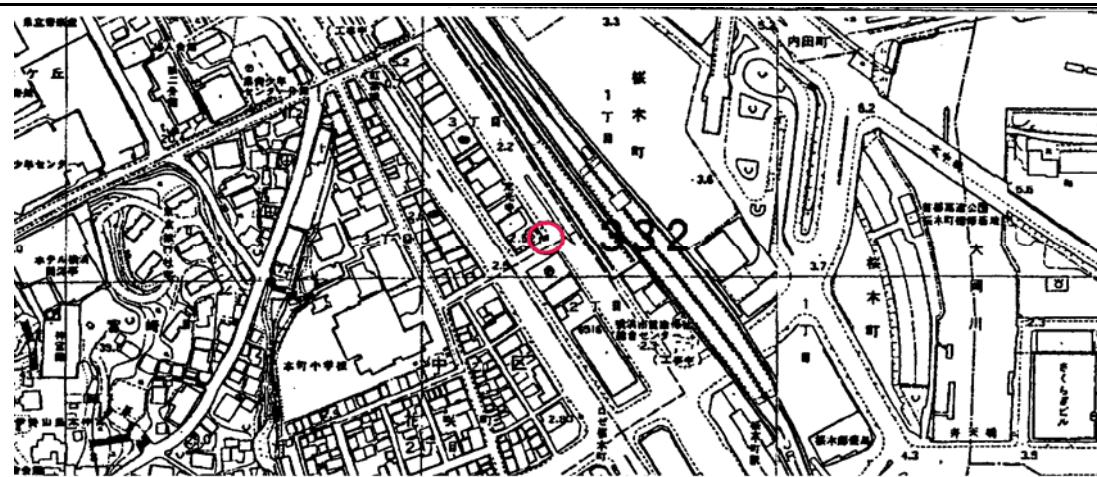


標識番号	332		
所在地	中区桜木町三丁目5		
敷地所有者	宝光寺	地目	境内地
標識種類	標石・金属標	埋設	地上・地中
隣接点との距離	<div style="display: flex; align-items: center; justify-content: space-around;"> <div style="text-align: center;">226 ○</div> <div style="text-align: center;">0.738km</div> <div style="text-align: center;">332 ○</div> <div style="text-align: center;">1.188km</div> <div style="text-align: center;">302 ○</div> </div>		

[詳細図]

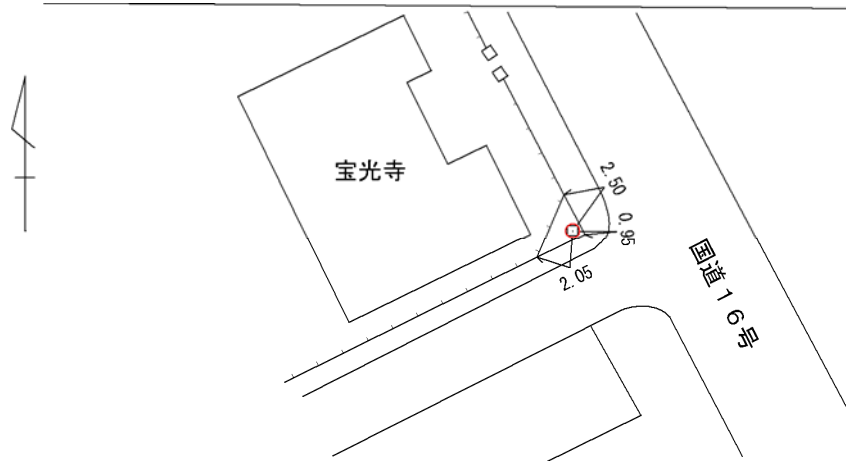

[備考] 昭和 36 年 4 月 1 日 設置