
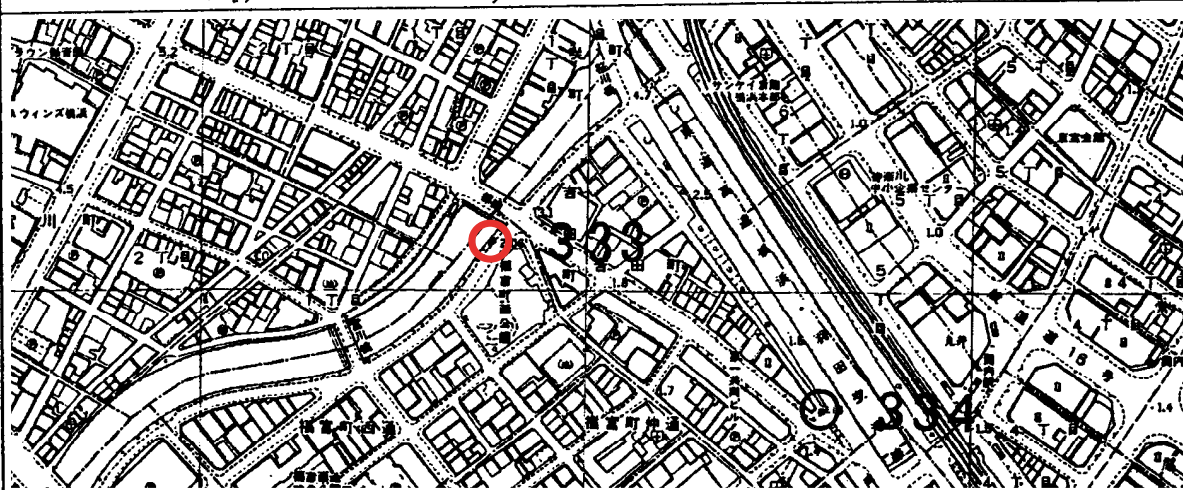


標識番号	333		
所在地	中区福富町西通り2地先	都橋脇歩道	
敷地所有者	横浜市	地目	公衆用道路
標識種類	標石・ 金属標	埋設	地上・ 地中
隣接点との距離			

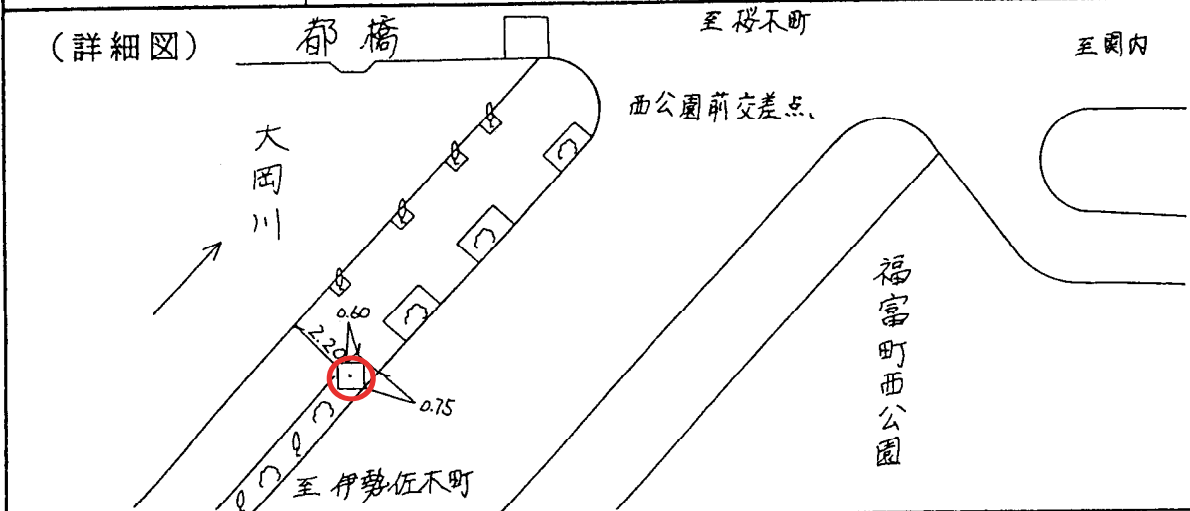

(備考) 平成 6 年 4 月 20 日設置