
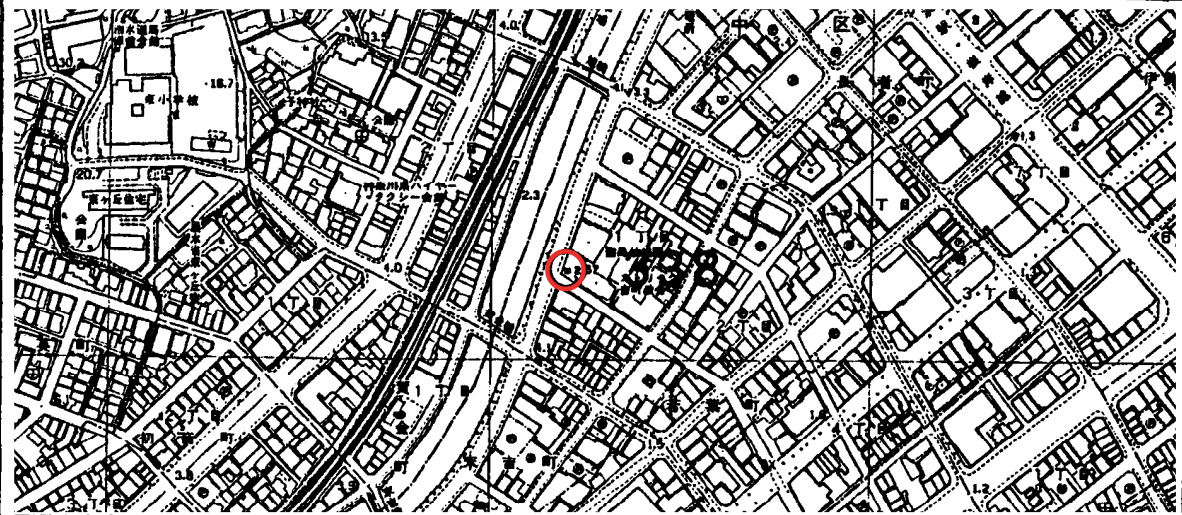


標識番号	338		
所在地	中区末吉町1丁目13 聖母幼稚園		
敷地所有者	カトリック教会	地目	宅地
標識種類	標石・金属標	埋設	地上・地中
隣接点との距離			

(詳細図)

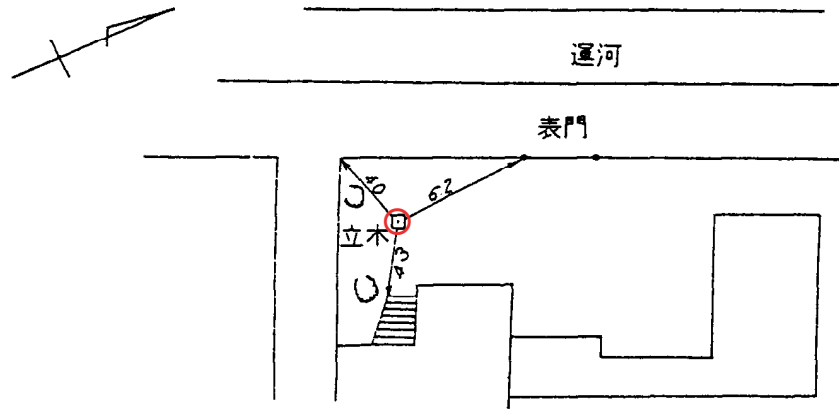

(備考)

昭和 36 年 4 月 1 日設置