
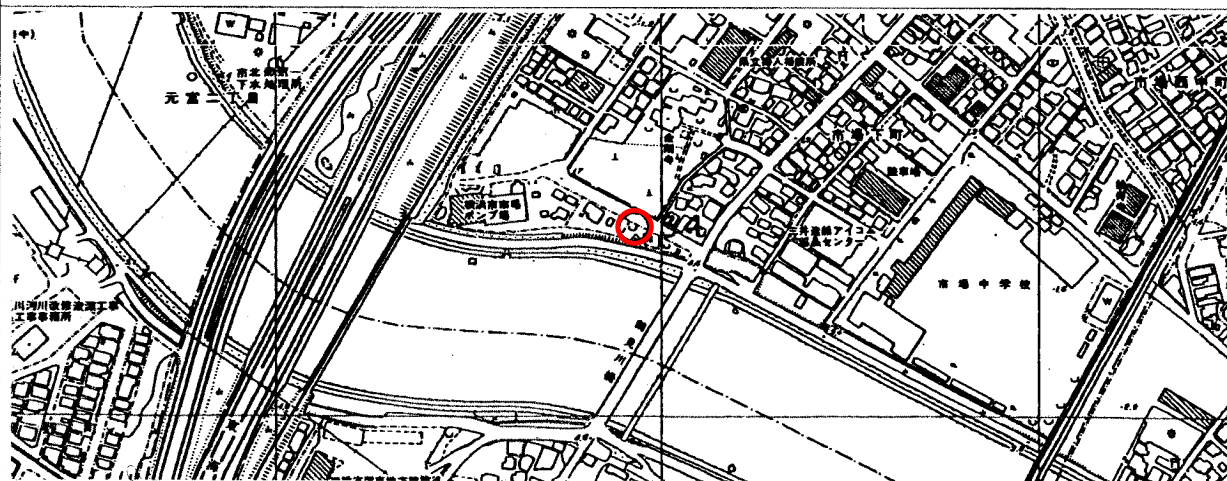


標 識 番 号	3 4		
所 在 地	鶴見区市場下町7-11 市場下町公園		
敷地所有者	横 浜 市	地 目	公 園
標 識 種 類	標 石 ・ (金属標)	埋 設	地 上 ・ (地中)
隣 接 点 と の 距 離	5 5 ○	3 4 ○	1 2 9 - 1 ○
	1. 3 0 3 km		0. 4 8 0 km

〔詳細図〕

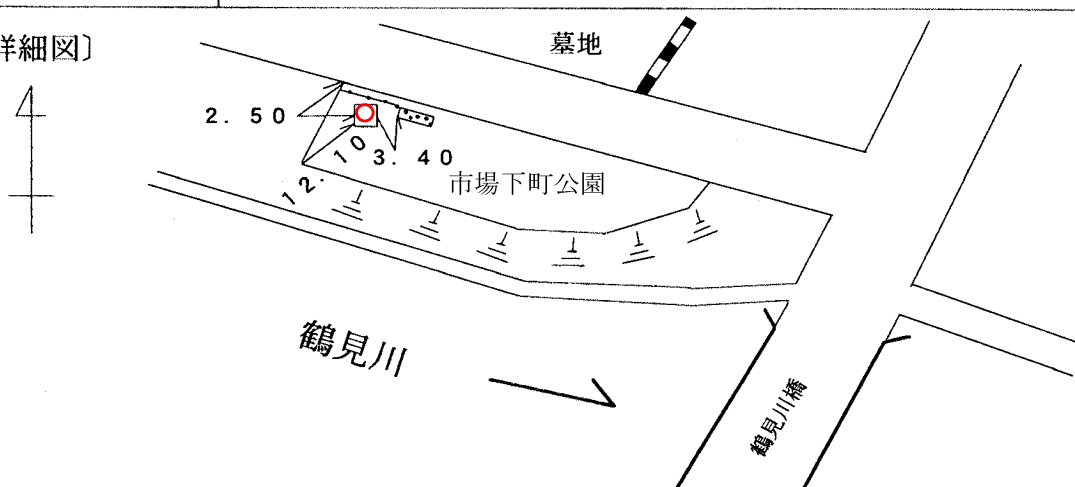

〔備考〕

昭和45年 1月 日 移設