
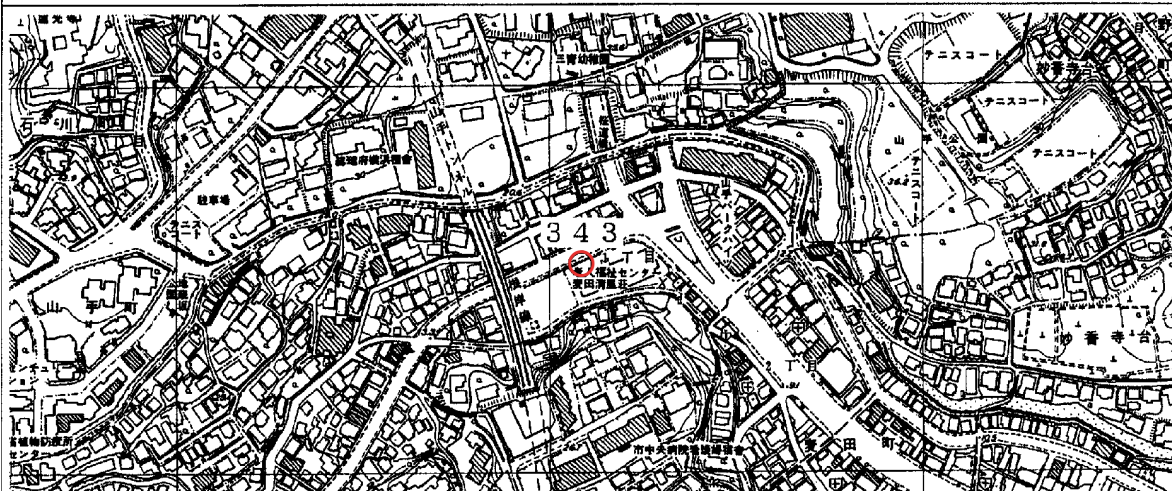


標識番号	343		
所在地	中区麦田町1-26-2		
敷地所有者	横浜市	地目	公有地
標識種類	標石・ 金属標	埋設	地上・ 地中
隣接点との距離	318 343 		

〔詳細図〕

柏葉通り

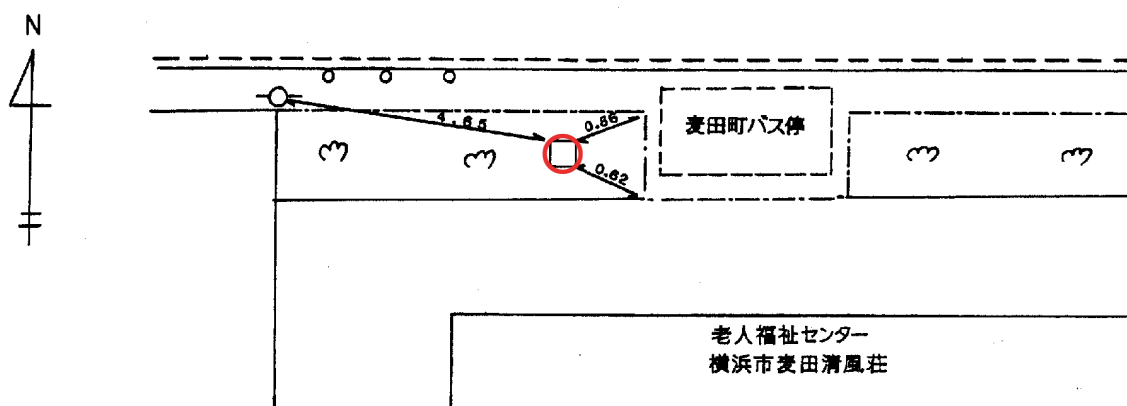

〔備考〕

昭和	38年	月	日設置
昭和	63年	月	日改埋
平成	7年	5月	日改埋
平成	11年	9月	日改埋