
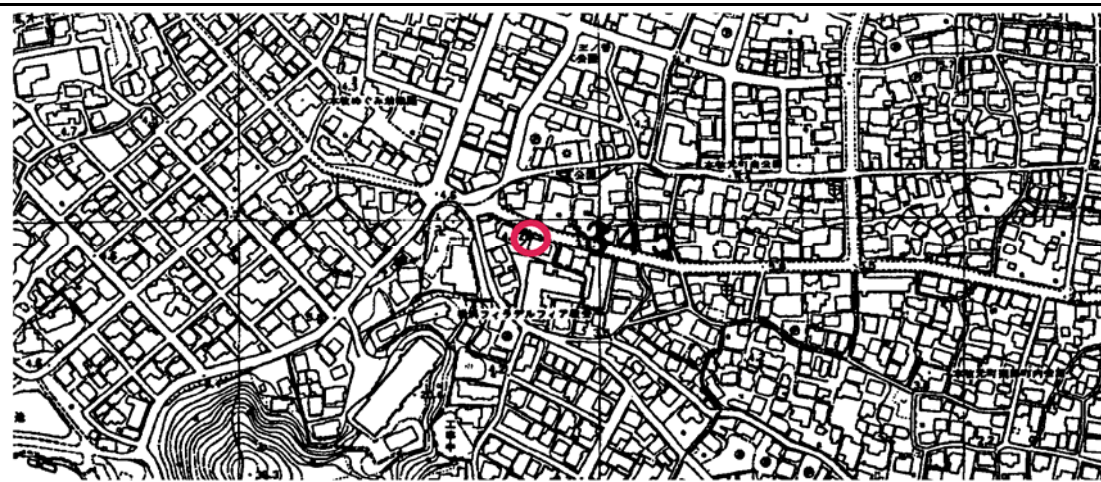


標識番号	345		
所在地	中区本牧大里町9-3		
敷地所有者	自然社	地目	宅地
標識種類	標石・金属標	埋設	地上・地中
隣接点との距離			

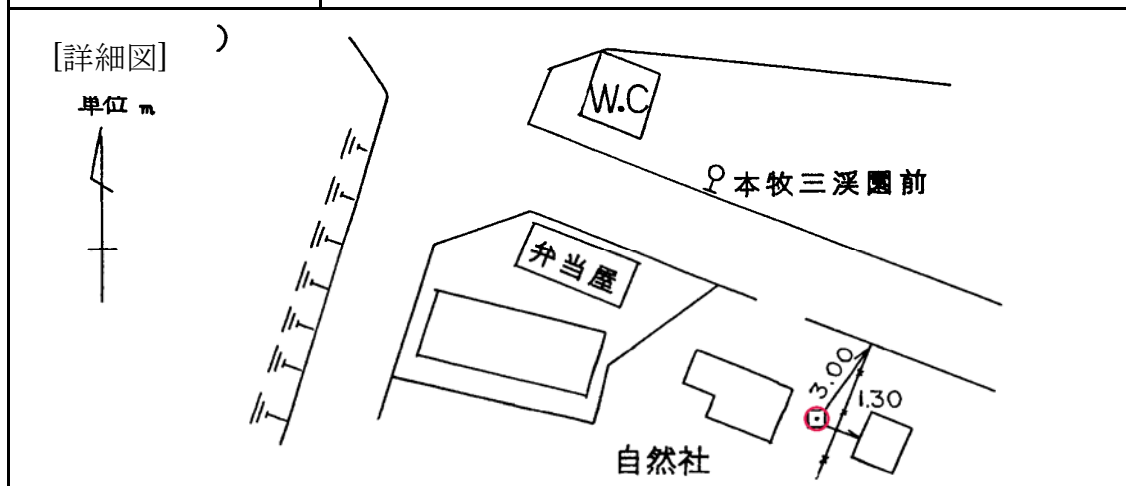

[備考] 昭和 38 年 4 月 1 日 設置