


標識番号	35		
所在地	鶴見区菅沢町13-20		
敷地所有者	大山祇神社	地目	境内地
標識種類	標石 • 金属標	埋設	地上 • 地中
隣接点との距離			

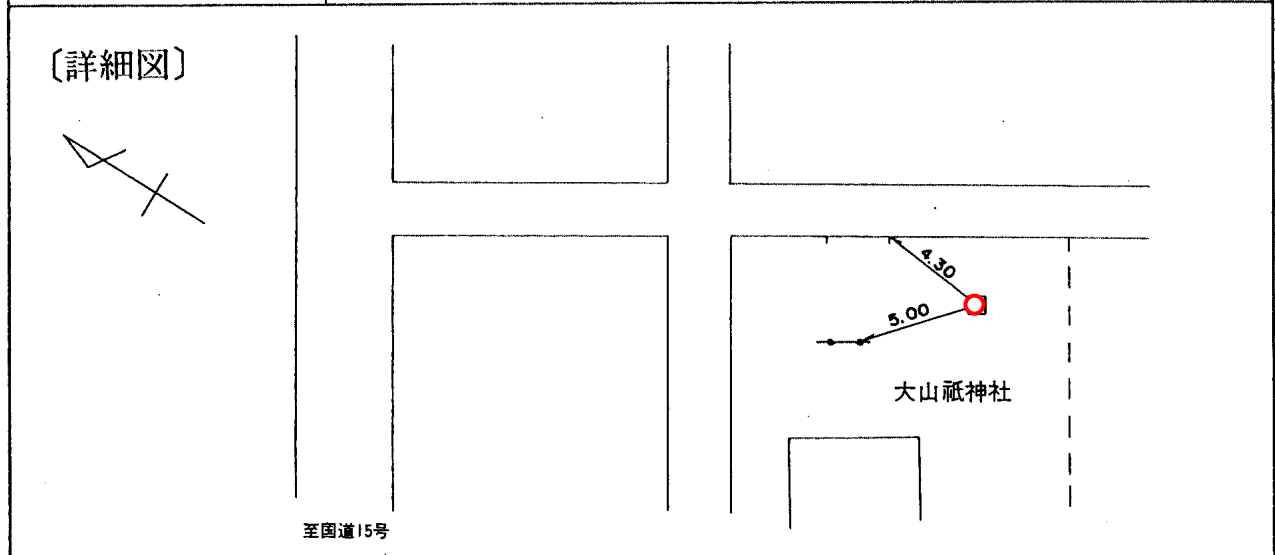

[備考] 昭和 35 年 4 月 1 日設置