
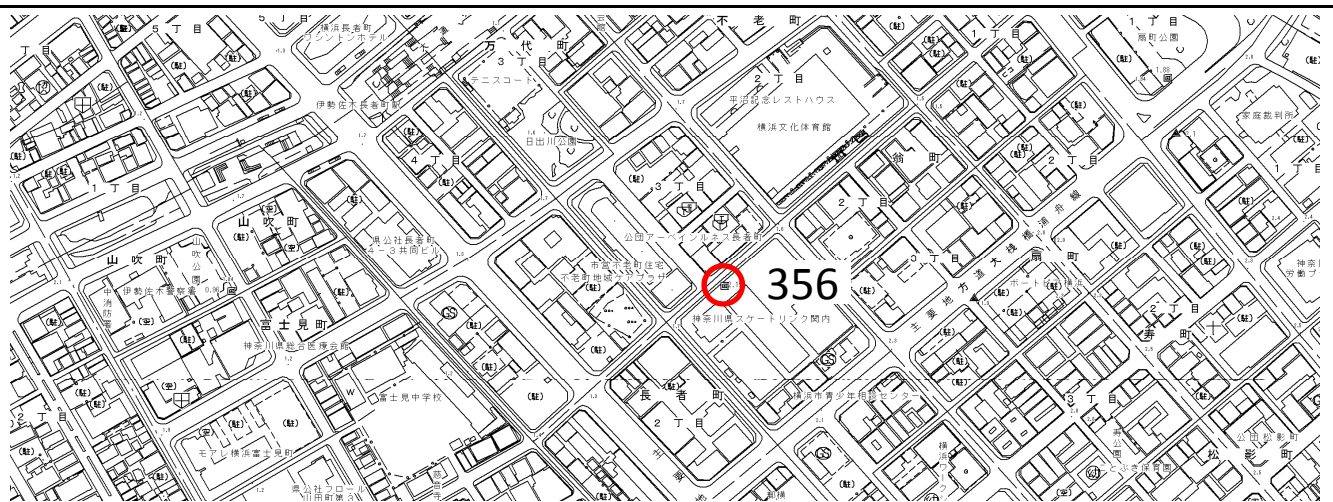


標識番号	356		
所在地	中区翁町2-9-10 神奈川県スケートリンク関内		
敷地所有者	横浜市	地目	宅地
標識種類	標石・ 金属標	埋設	地上・ 地中
隣接点との距離			

〔詳細図〕

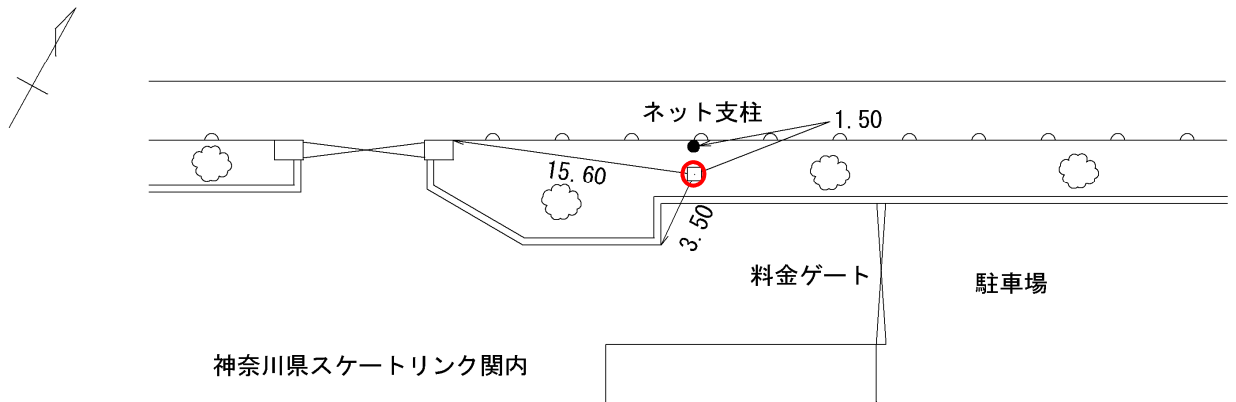

(備考)

平成 3 年 4 月 15 日 新設