
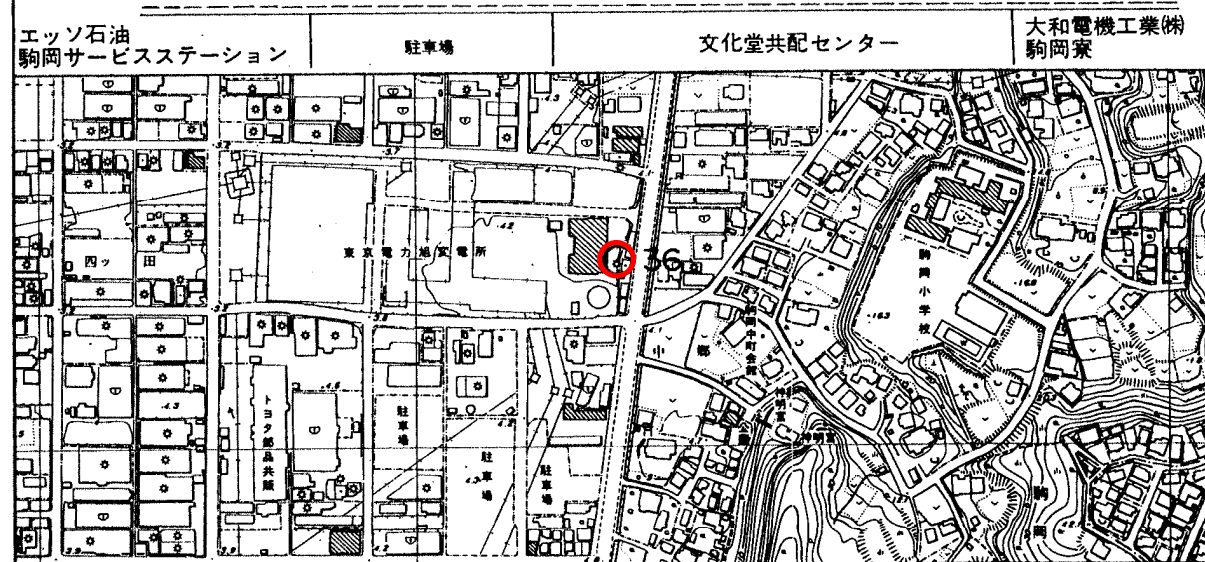


標識番号	36		
所在地	鶴見区駒岡二丁目 11-1		
敷地所有者	東京電力KK	地目	宅地
標識種類	標石 • 金属標	埋設	地上 • 地中
隣接点との距離			

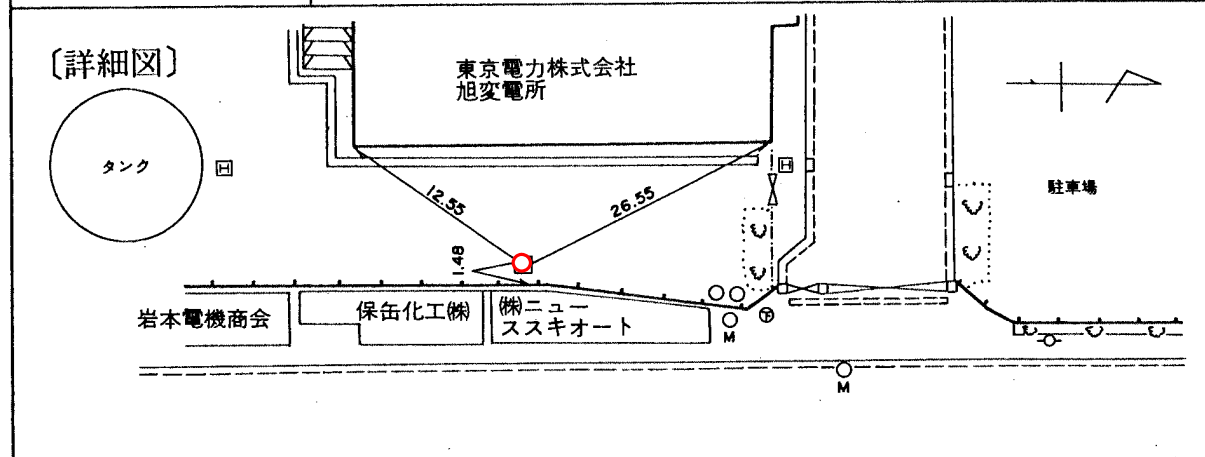

[備考] 昭和 37 年 4 月 1 日設置