
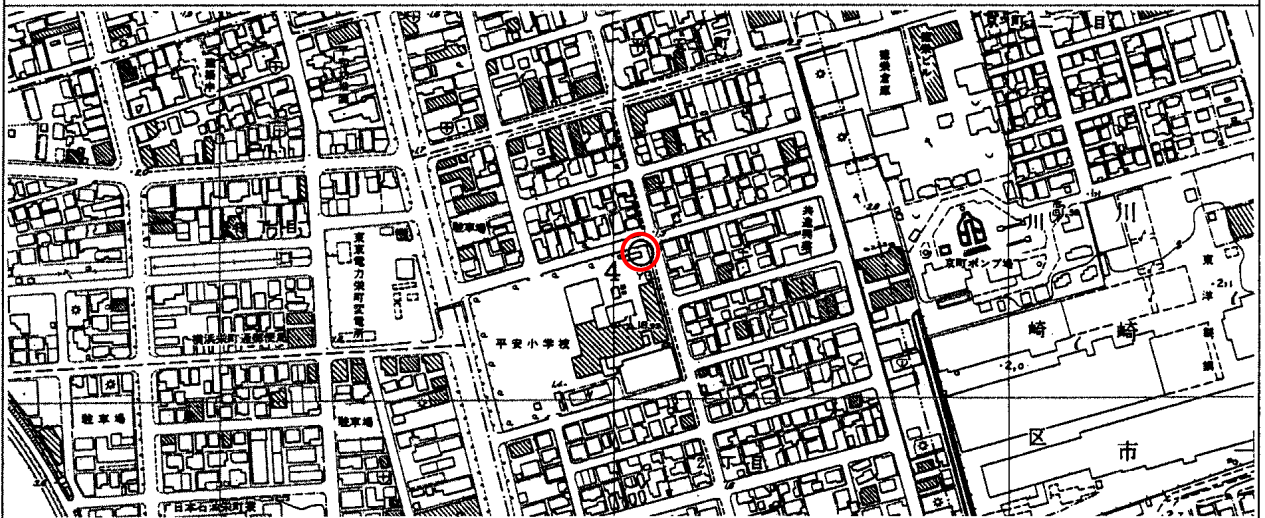


標識番号	4		
所在地	鶴見区平安町2-9-1 平安小学校		
敷地所有者	横浜市	地目	公有地
標識種類	標石・ <u>金属標</u>	埋設	地上・ <u>地中</u>
隣接点との距離			

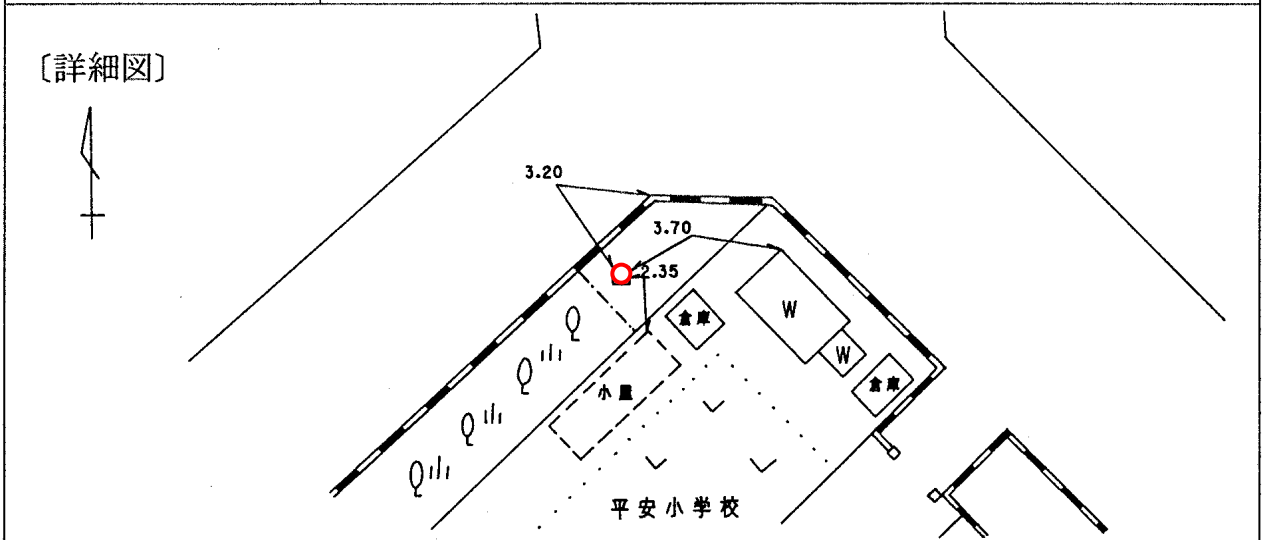

〔備考〕	昭和	34年	4月	1日設置
	平成	10年	10月	31日移設