


標 識 番 号	403		
所 在 地	横浜市磯子区西町 2-46 (根岸小学校)		
敷地所有者	横浜市	地 目	公有地
標 識 種 類	石 ・ 金属	埋 設	地上 ・ 地中
隣接点との 距 離	331	1.00km	403
	○		○
		0.92km	406
			○

(詳細図)

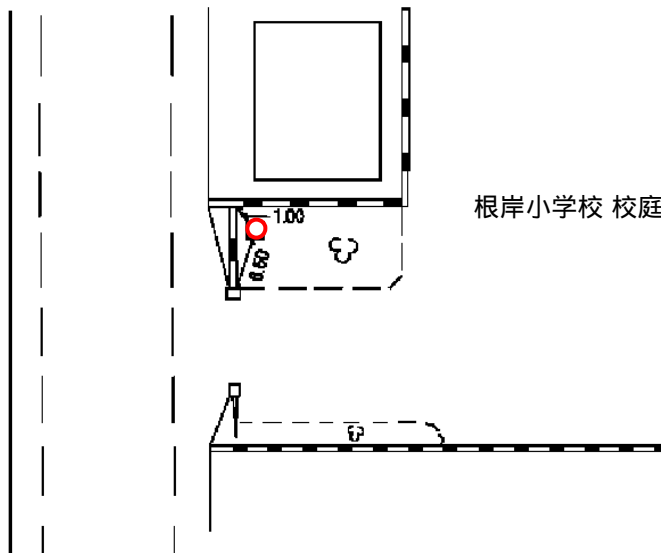

(備 考) 昭和 60 年 3 月 18 日 設置