
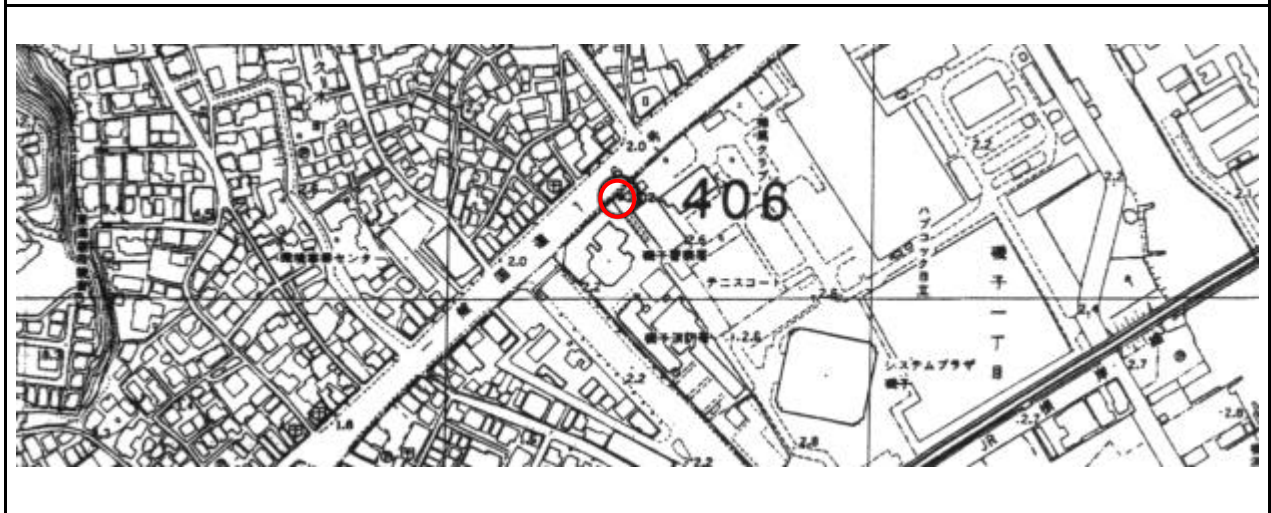


標 識 番 号	406		
所 在 地	横浜市磯子区磯子 1-2-10		
敷地所有者		地 目	宅 地
標 識 種 類	石 ・ 金属	埋 設	地上 ・ 地中
隣 接 点 と の 距	403	0.92km	406
	○		○
		0.57km	415
			○

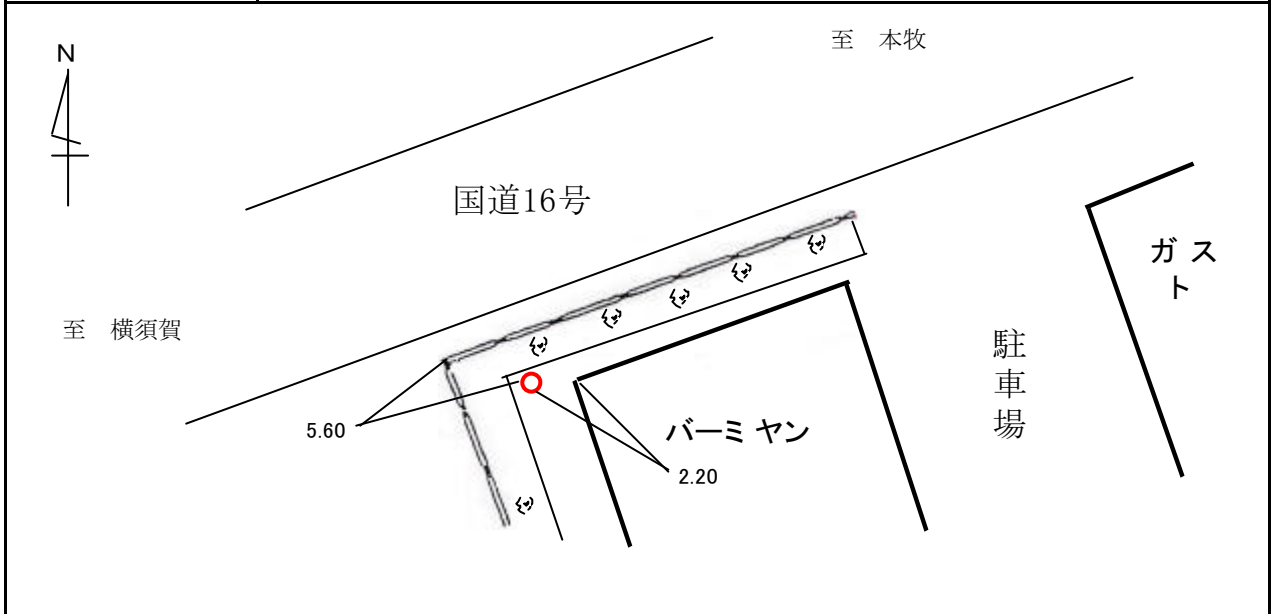

(備 考) 昭和 59 年 2 月 14 日 設置