



標識番号	409		
所在地	磯子区磯子三丁目5-1		磯子区総合庁舎
敷地所有者	横浜市	地目	共有地
標識種類	標石・ 金属標	埋設	地上・ 地中
隣接点との距離	415	409	I 10832

(詳細図)

単位 m



一般国道16号線

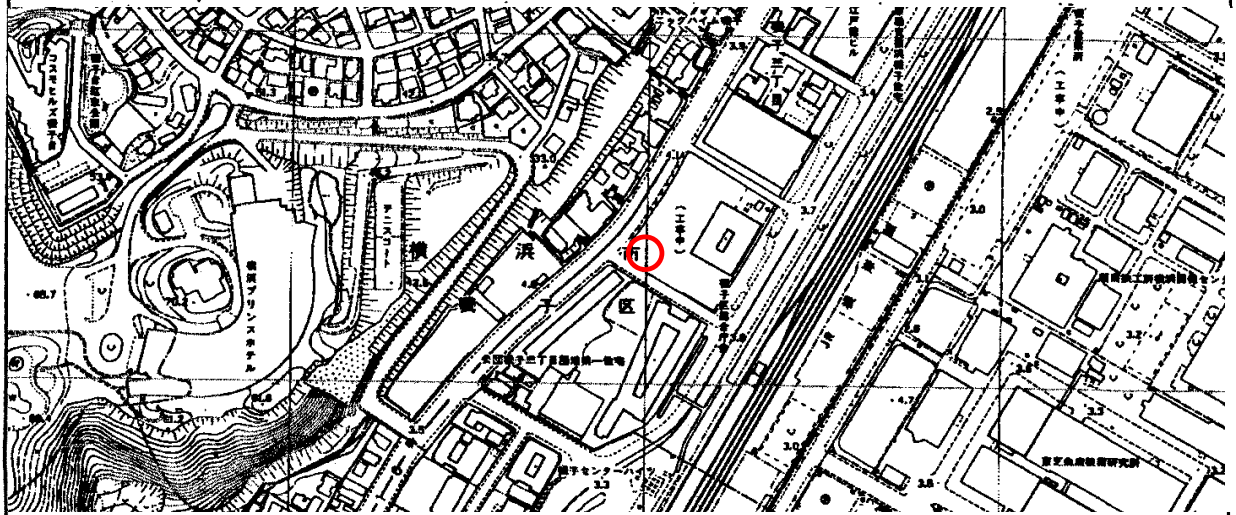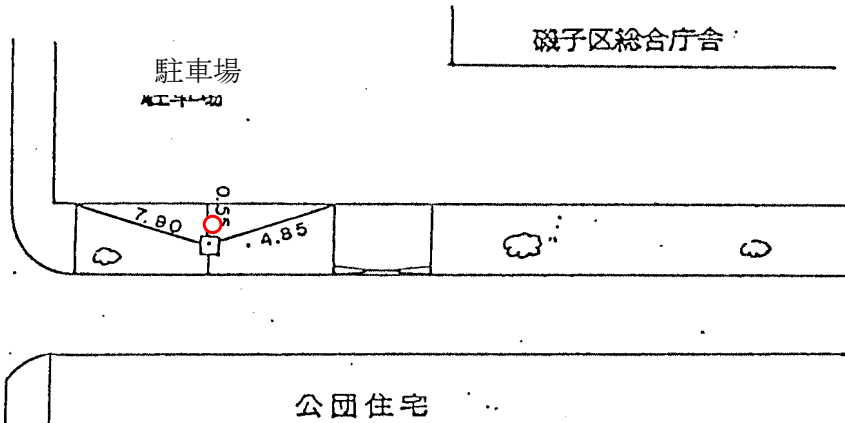

(備考)

平成元年 2月 23日設置