
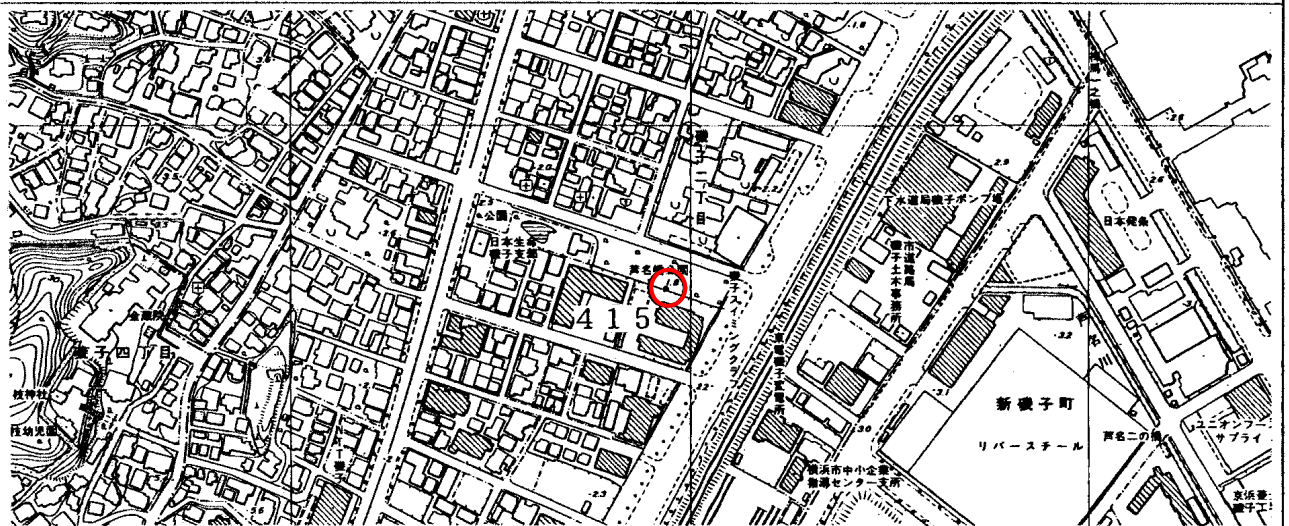


標識番号	4 1 5		
所在地	磯子区磯子2-15-10 (芦名橋公園)		
敷地所有者	横浜市	地目	公園
標識種類	標石・ 金属標	埋設	地上・ 地中
隣接点との距離			

〔詳細図〕

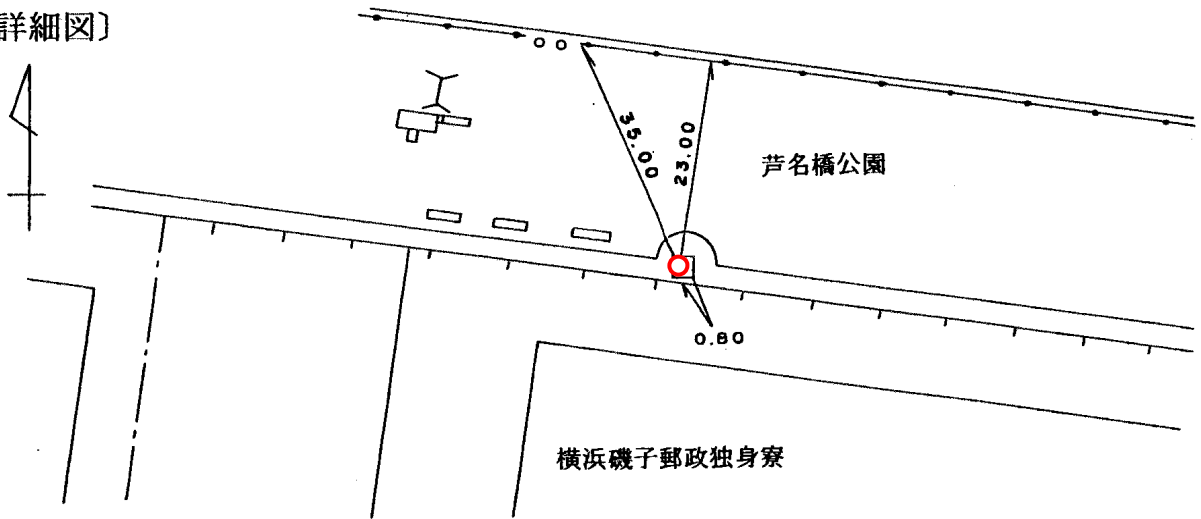

〔備考〕

昭和 48 年 1 月 1 日 移設