


標識番号	416		
所在地	横浜市磯子区杉田三丁目 30-11 番地 (浜中学校)		
敷地所有者	横浜市	地目	公有地
標識種類	標石・ 金属標	埋設	地上・ 地中
隣接点との距離	431 1.45 km	416 1.02 km	432

[詳細図]

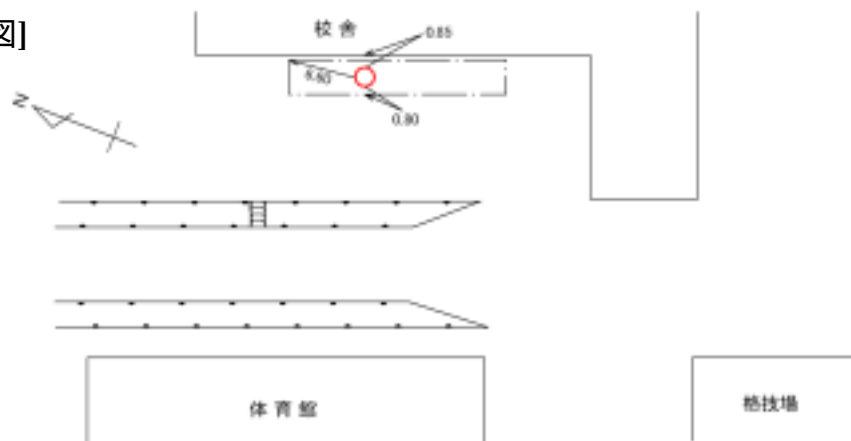

[備考]

昭和 60 年 2 月 23 日移設