
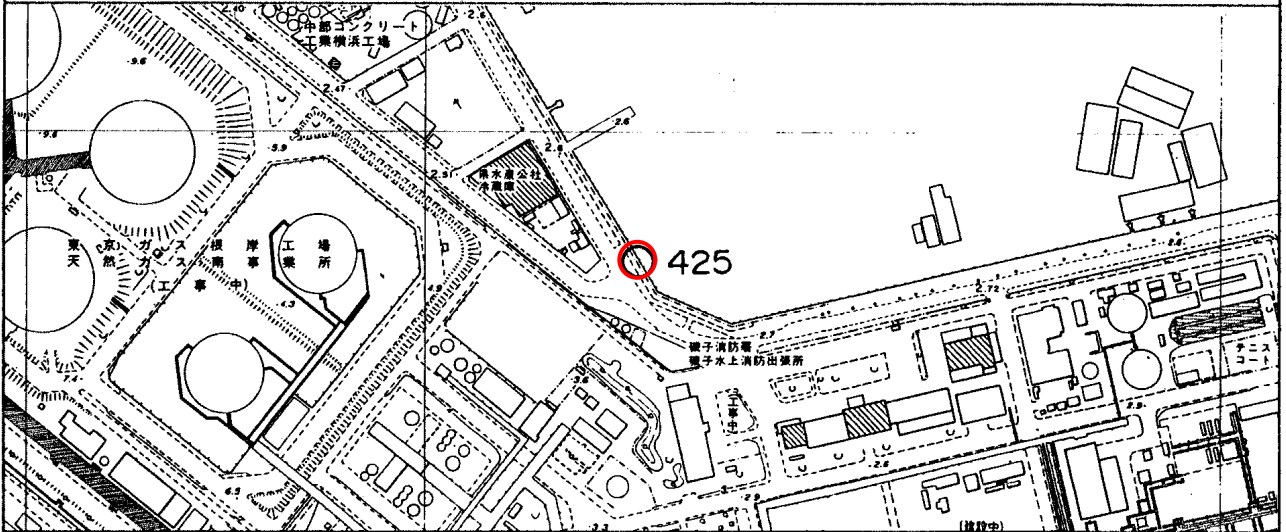
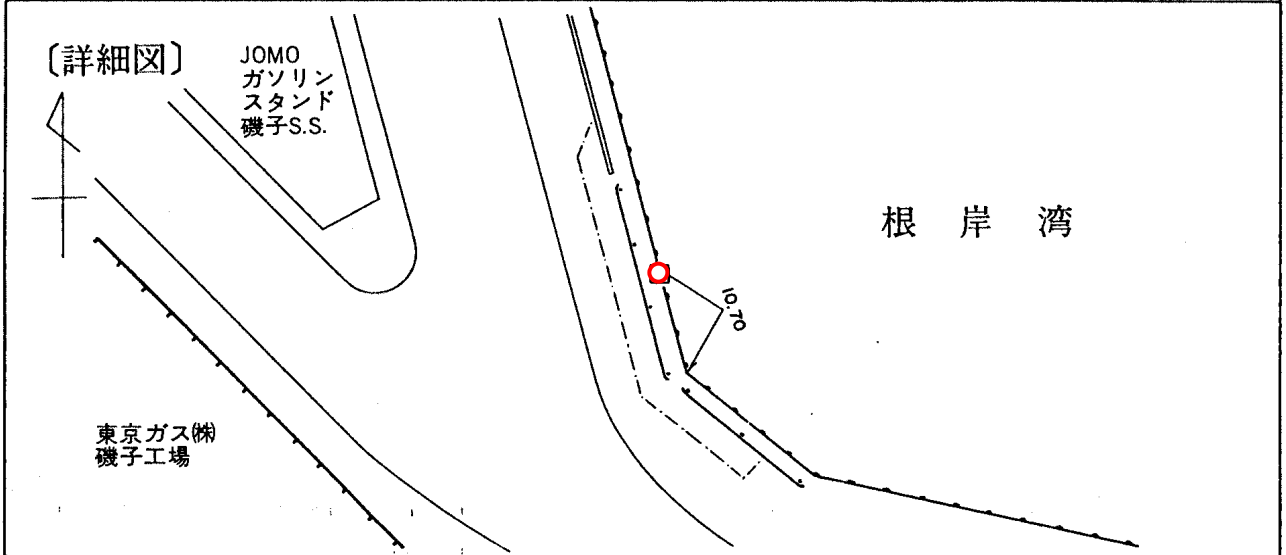


標識番号	425		
所在地	磯子区新磯子町15 JOMOガソリンスタンド前		
敷地所有者	横浜市	地目	護岸
標識種類	標石 • 金属標	埋設	地上 • 地中

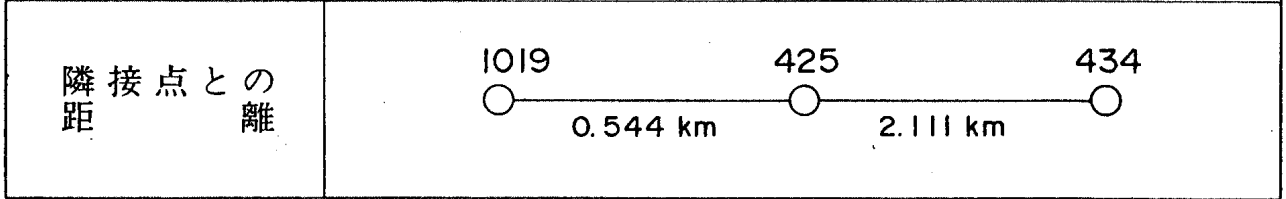

〔備考〕                      昭和 40 年 1 月 1 日設置