
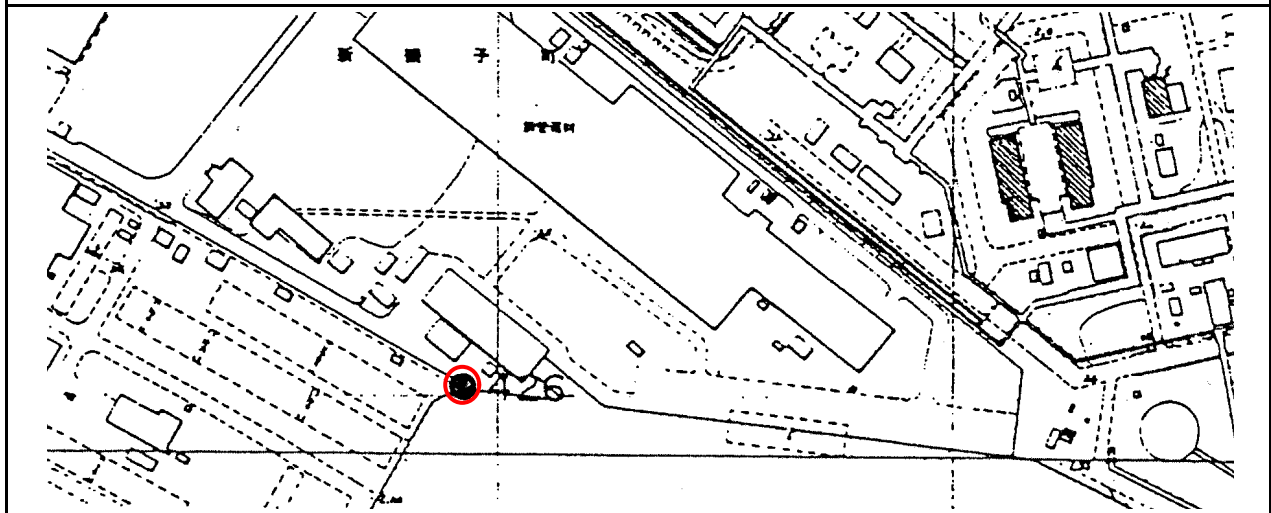
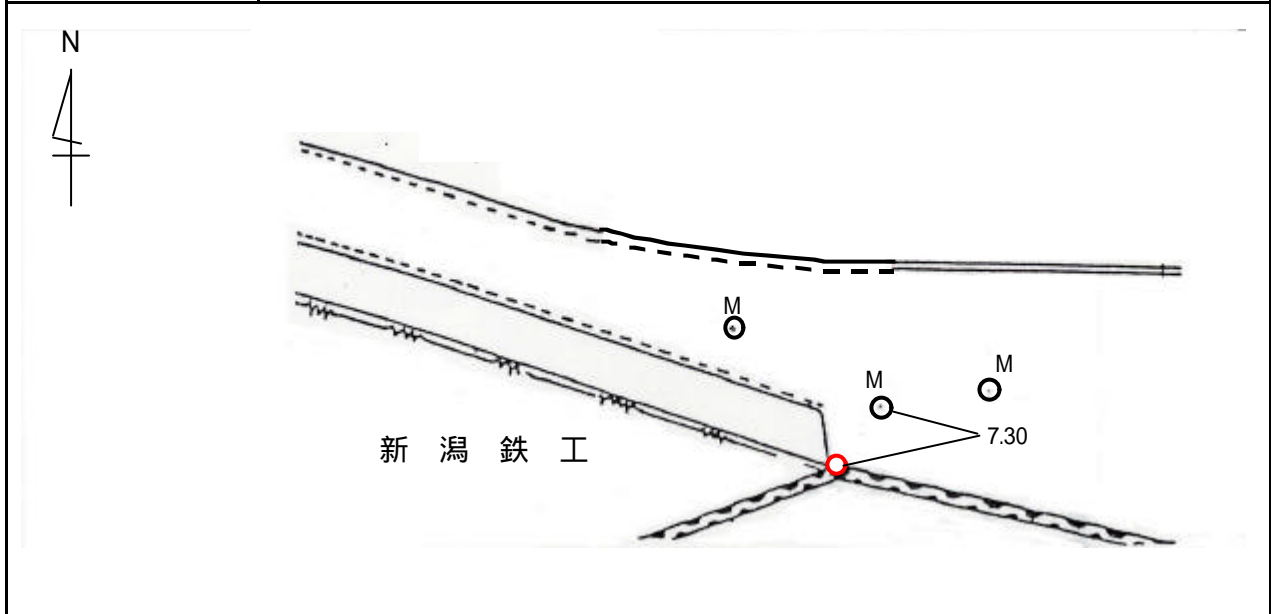


標 識 番 号	426		
所 在 地	横浜市磯子区新磯子町 30 (東京ガス根岸工場)		
敷地所有者	東京ガス	地 目	護 岸
標 識 種 類	石 ・ 金属	埋 設	地上 ・ 地中
隣 接 点 と の 距 離	438	426	1009

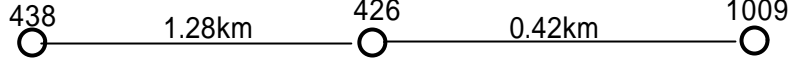

(備 考) 昭 和 40 年 1 月 1 日 設 置