
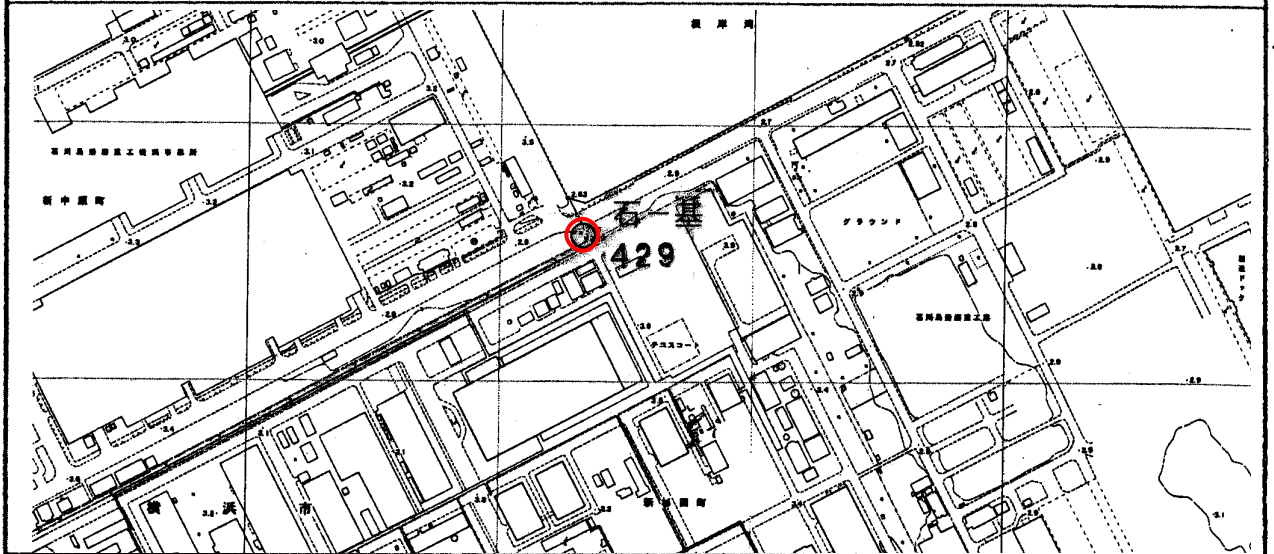


標識番号	429		
所在地	磯子区新杉田町8		
敷地所有者	石川島播磨重工業	地目	宅地
標識種類	標石・ 金属標	埋設	地上 ・地中
隣接点との距離	<p>石一基 429 I-10832</p> <p>0.032km 1.144km</p>		

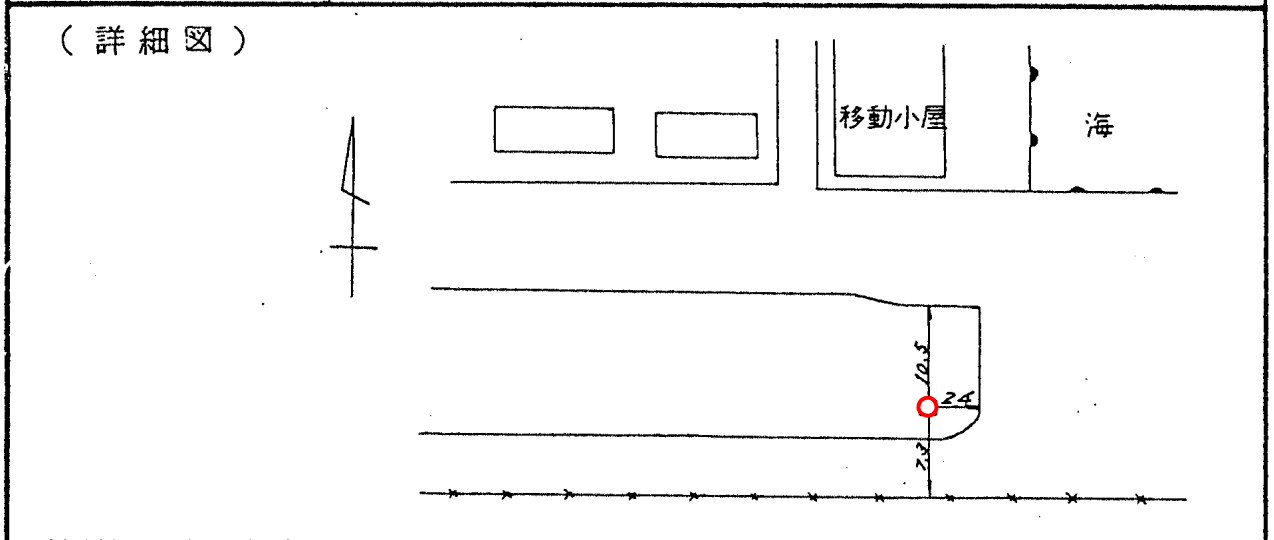

(備考) 昭和40年1月1日設置