
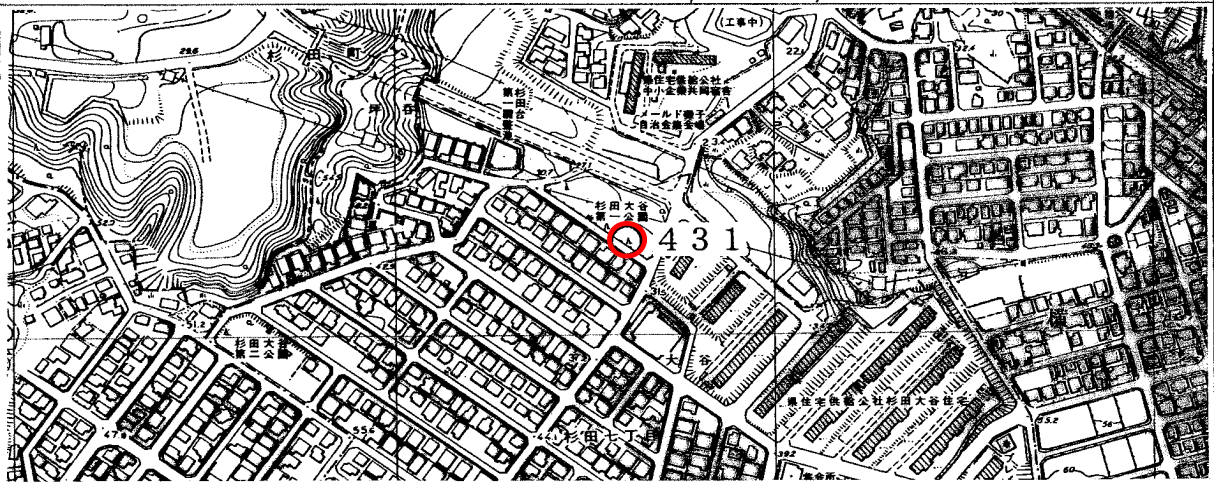


標識番号	431		
所在地	磯子区杉田七丁目14 杉田大谷第一公園		
敷地所有者	横浜市	地目	公園
標識種類	標石・ 金属標	埋設	地上・ 地中
隣接点との距離	<p>I-10833 431 421</p> <p>1.249 km 1.724 km</p>		

〔詳細図〕

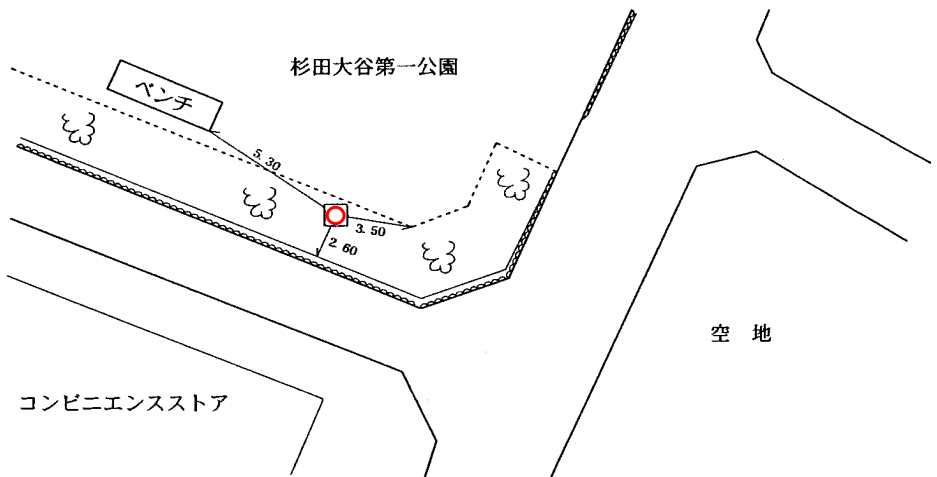

〔備考〕

昭和 53 年 12 月 1 日設置