
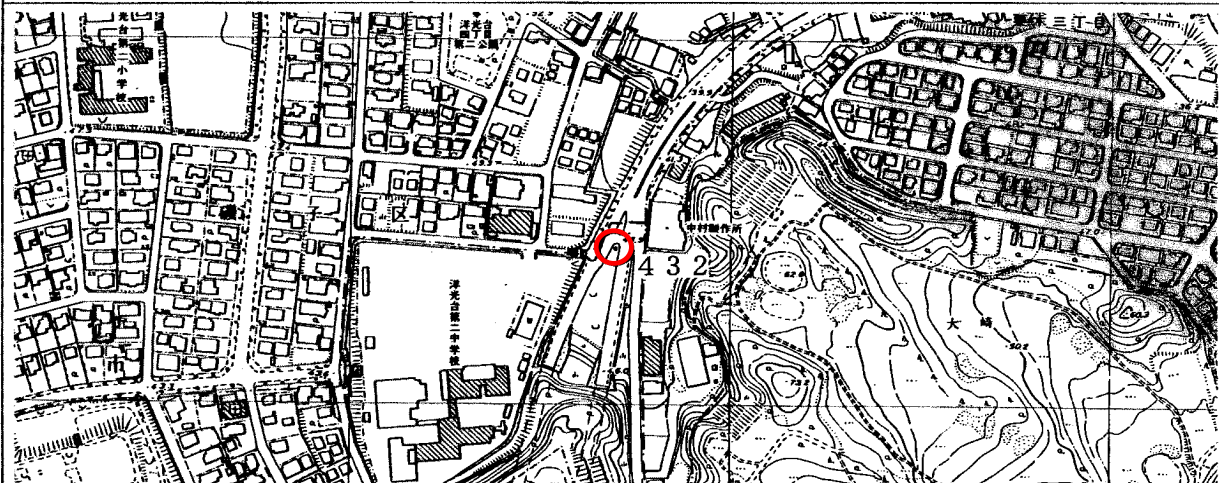


標識番号	4 3 2		
所在地	磯子区洋光台6-42 (中村製作所前 中央分離帯)		
敷地所有者	横浜市	地目	公衆用道路
標識種類	標石・ 金属標	埋設	地上・ 地中
隣接点との距離	4 3 3 ○	4 3 2 ○	4 1 6 ○
	0.780km		0.987km

〔詳細図〕

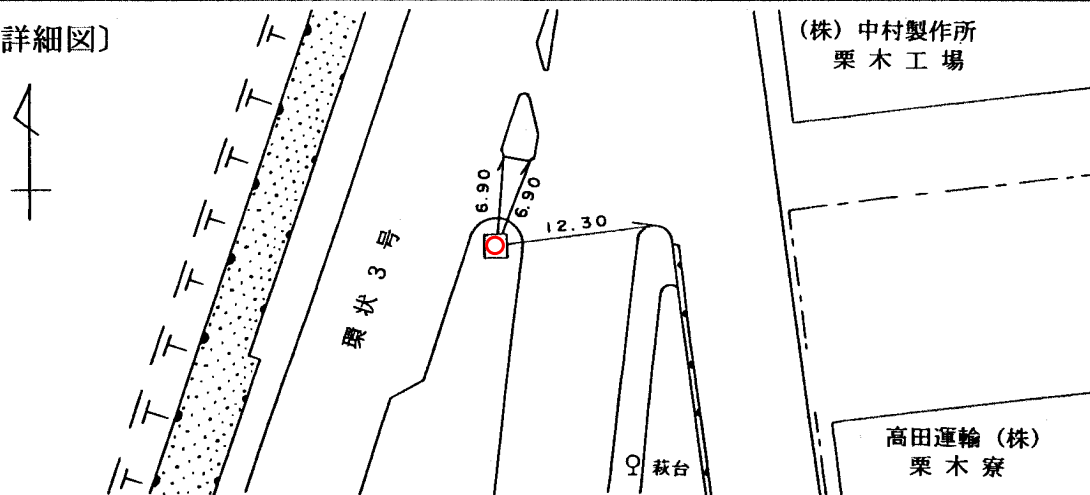

〔備考〕

昭和53年12月1日設置