
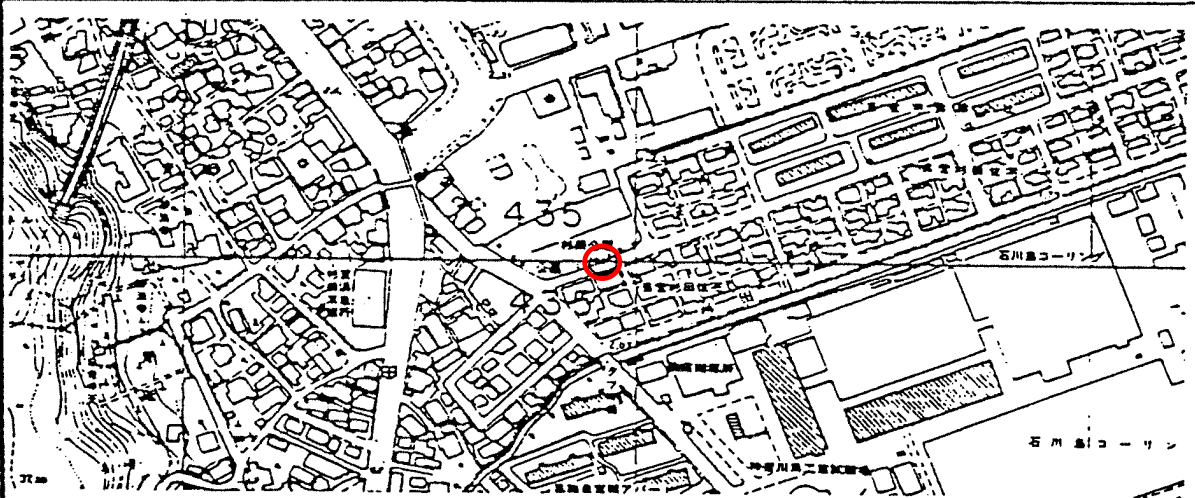


標識番号	435		
所在地	磯子区杉田5丁目24 杉田公園		
敷地所有者	横浜市	地目	公有地
標識種類	標石・ 金属標	埋設	地上・ 地中
隣接点との距離			

(詳細図)

単位 m

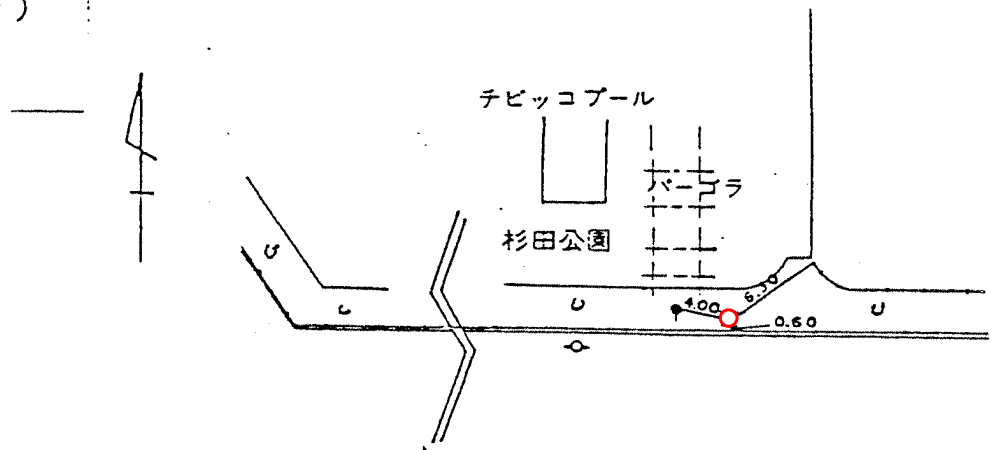

(備考)

昭和 56年 11月 27日設置