
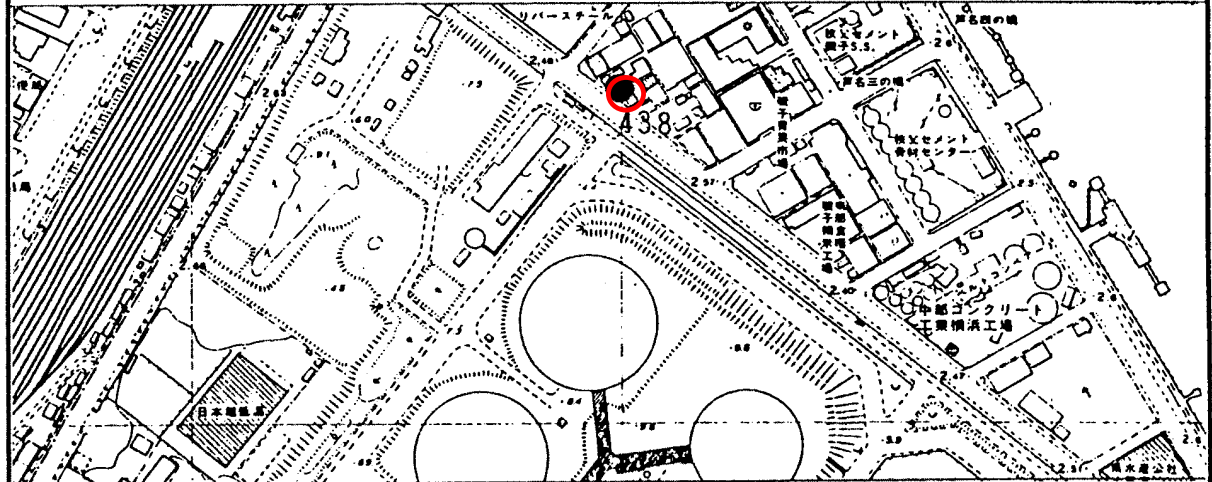


標 識 番 号	4 3 8		
所 在 地	磯子区新磯子町 6-9		
敷地所有者	金剛コルメットK, K	地 目	宅 地
標 識 種 類	標 石 ・ 金属標	埋 設	地上 ・ 地中
隣 接 点 と の 距 離			

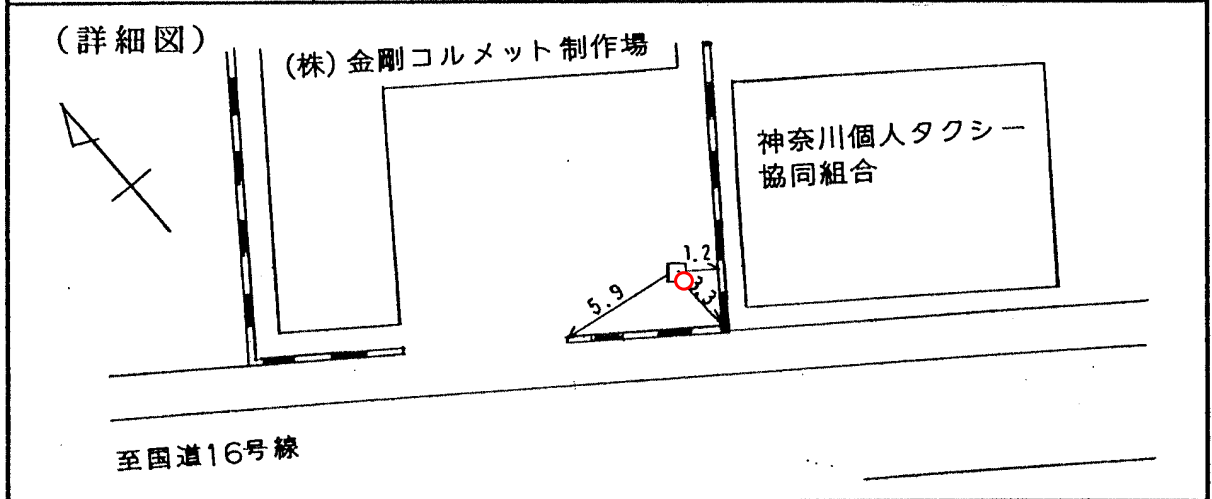

(備考) 平成 2 年 3 月 16 日設置