
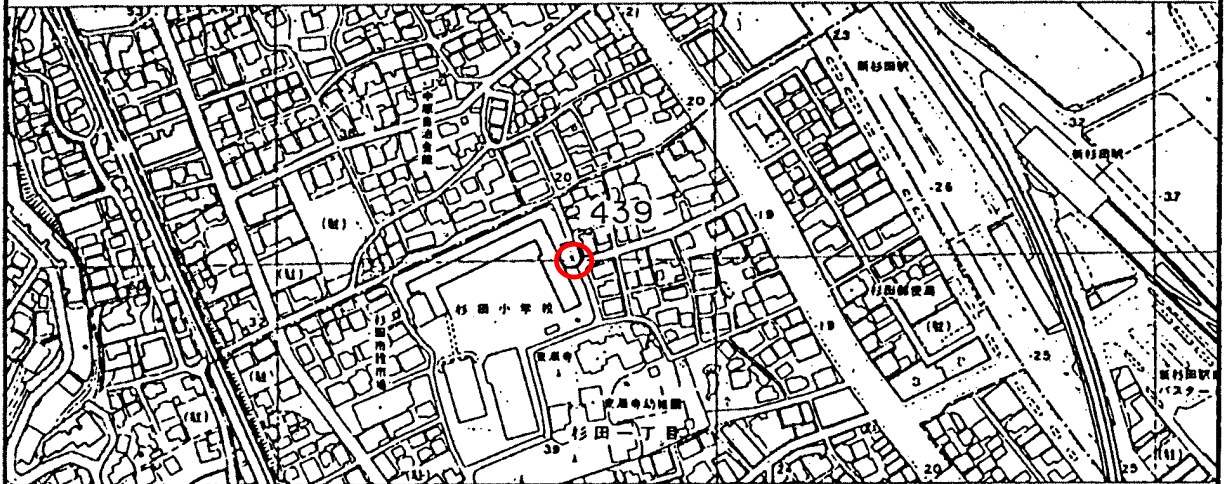


標 識 番 号	4 3 9		
所 在 地	磯子区杉田 1 - 8 - 1 杉田小学校		
敷 地 所 有 者	横 浜 市	地 目	学 校 用 地
標 識 種 類	標 石 ・ (金属標)	埋 設	地 上 ・ (地 中)
隣 接 点 と の 距 離			

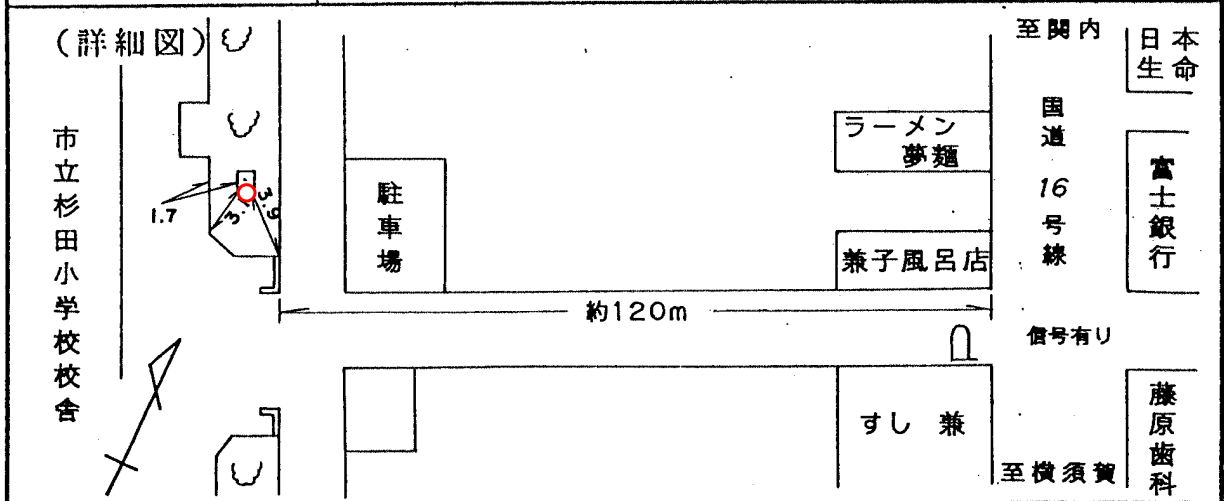

(備考) 平成 5 年 3 月 26 日設置