
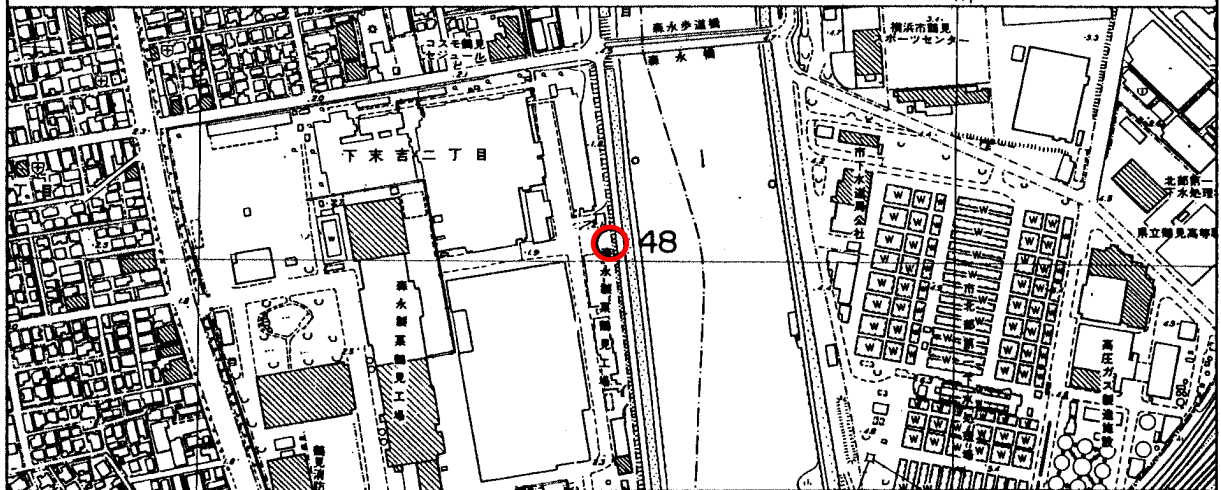


標識番号	48		
所在地	鶴見区下末吉2-1-1		
敷地所有者	森永製菓KK	地目	宅地
標識種類	標石 • 金属標	埋設	地上 • 地中
隣接点との距離			

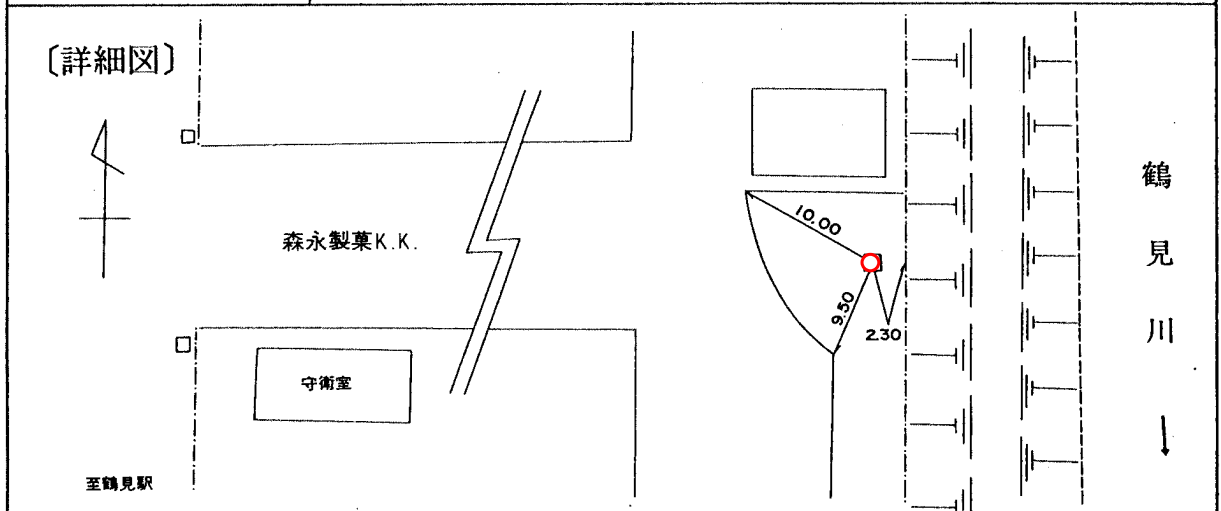

[備考] 昭和 62 年 4 月 30 日設置