
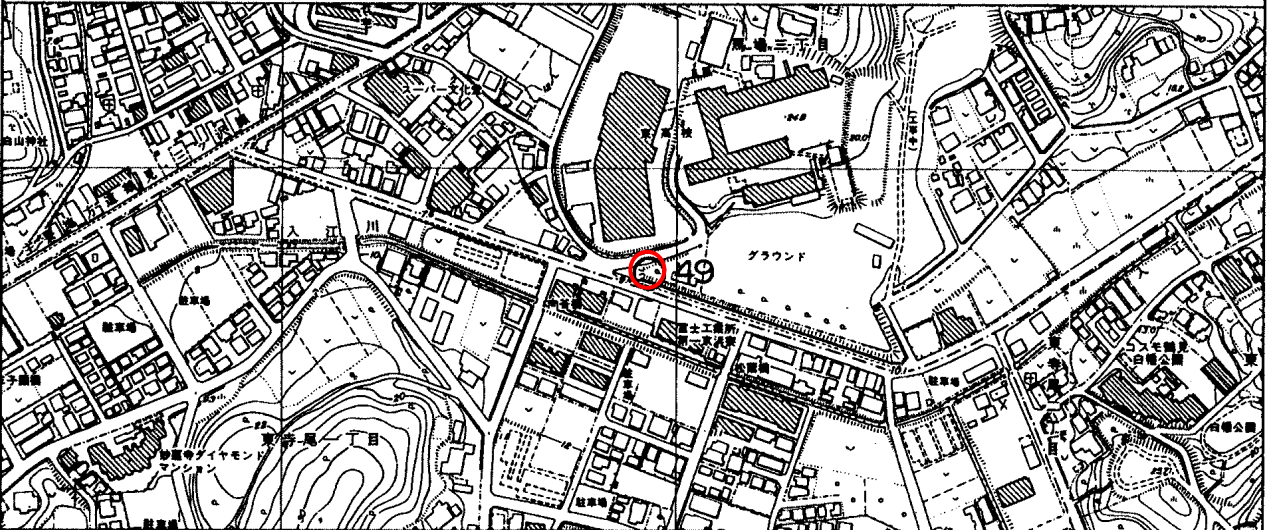


標識番号	49		
所在地	鶴見区馬場3-5-1 市立東高等学校		
敷地所有者	横浜市	地目	学校用地
標識種類	標石 • 金属標	埋設	地上 • 地中
隣接点との距離			

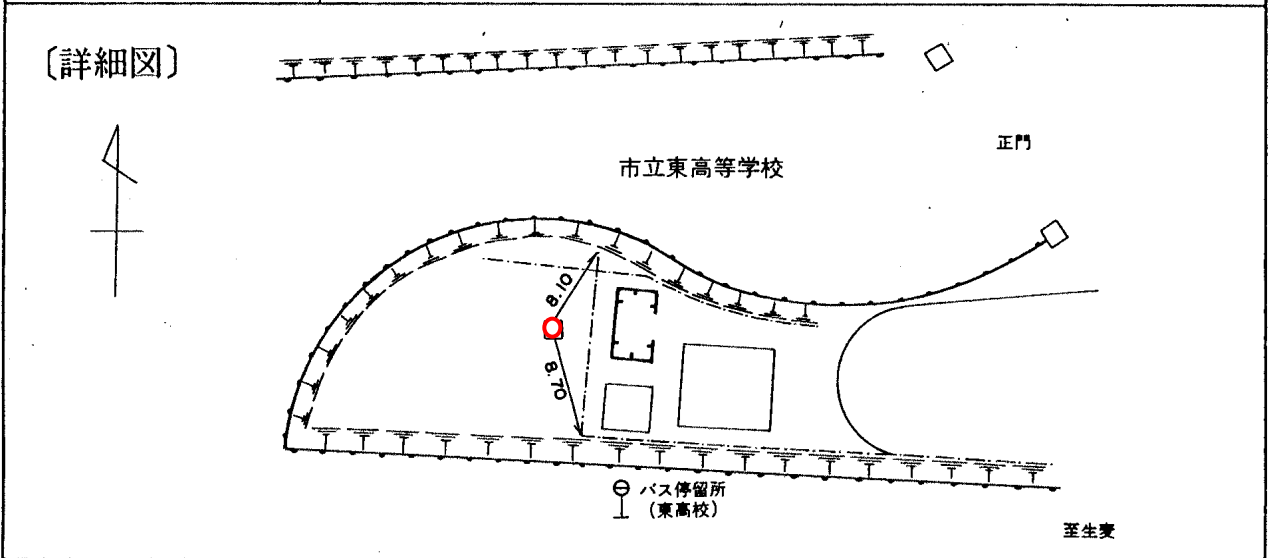

(備考) 昭和 38 年 4 月 1 日設置