
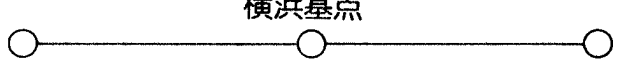
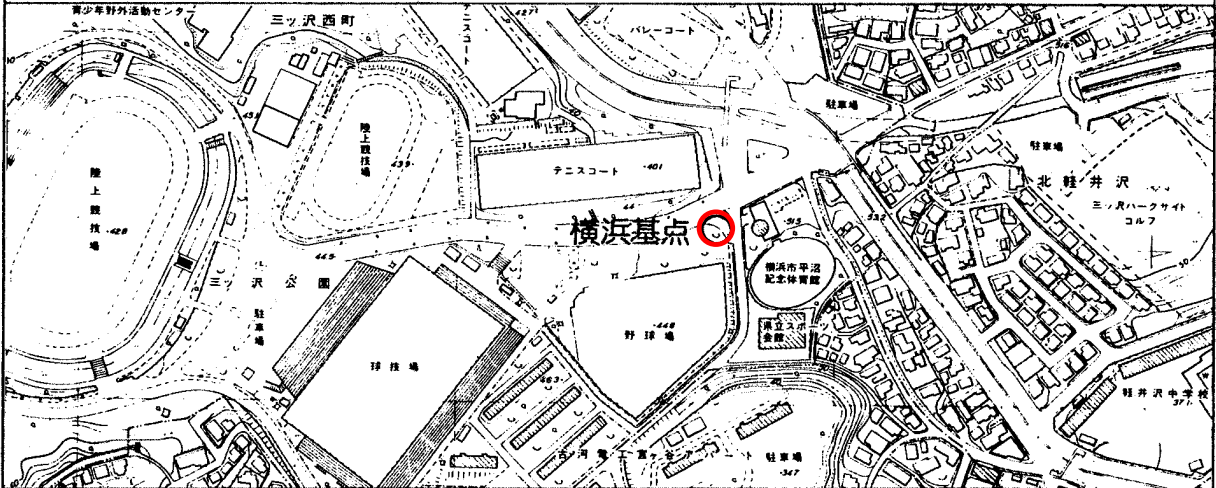


標識番号	横浜基点		
所在地	神奈川県三ツ沢西町3-1 三ツ沢公園		
敷地所有者	横浜市	地目	公園
標識種類	標石 • 金属標	埋設	地上 • 地中
隣接点との距離			

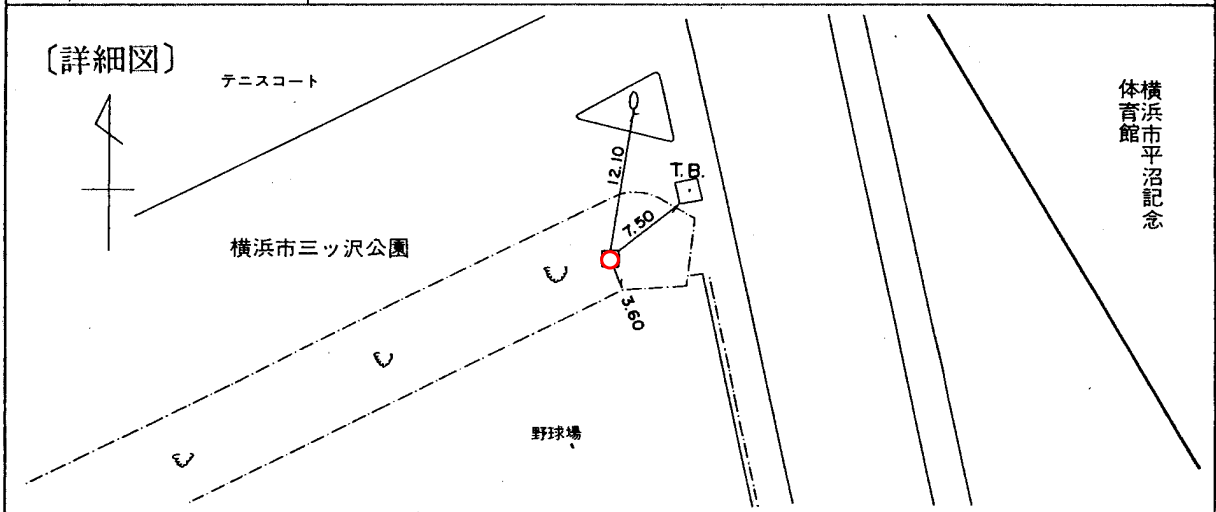

〔備考〕 昭和 年 月 日設置