
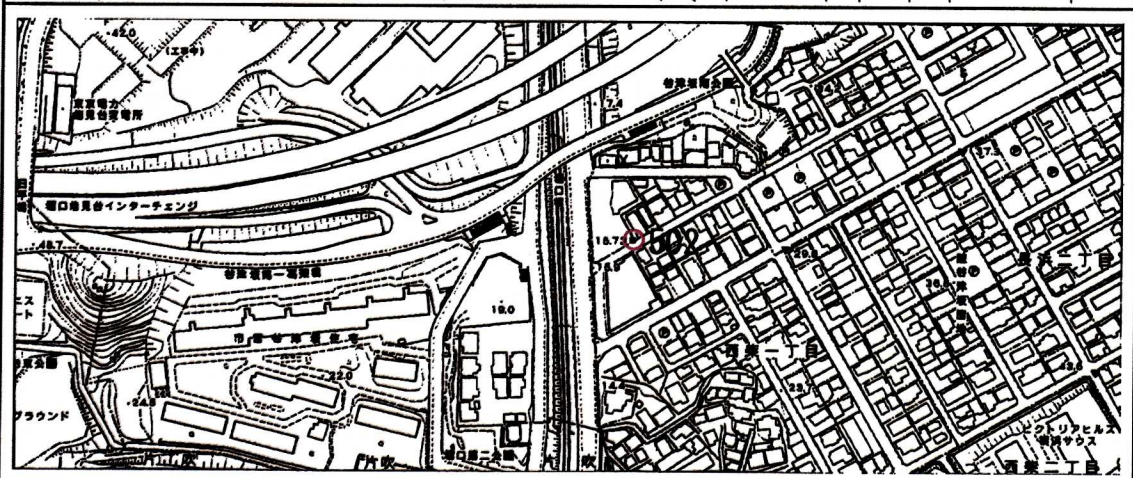


標識番号	502		
所在地	金沢区西柴一丁目3		
敷地所有者	西友	地目	宅地
標識種類	標石・ 金属標	埋設	地上・ 地中
隣接点との距離			

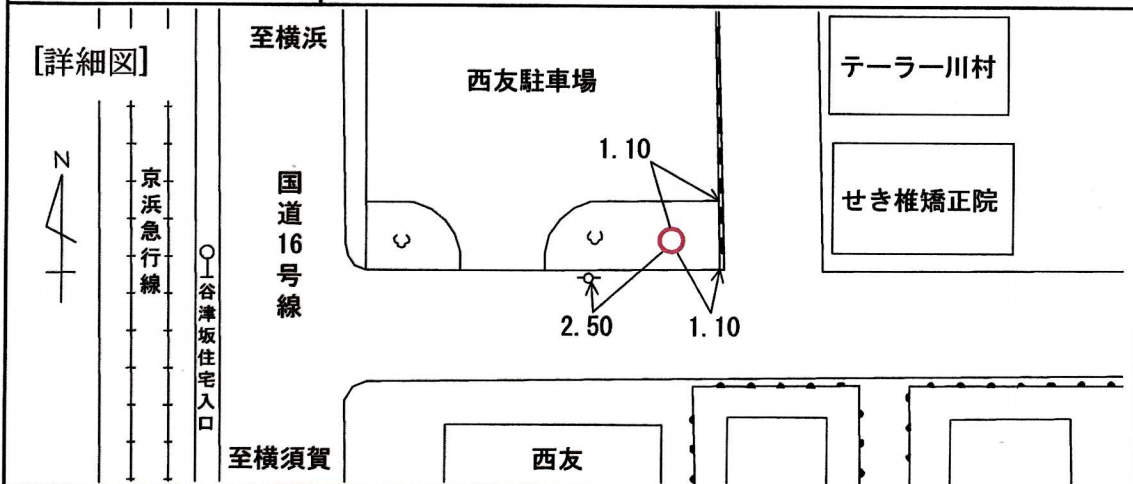

[備考]

昭和59年2月15日設置