
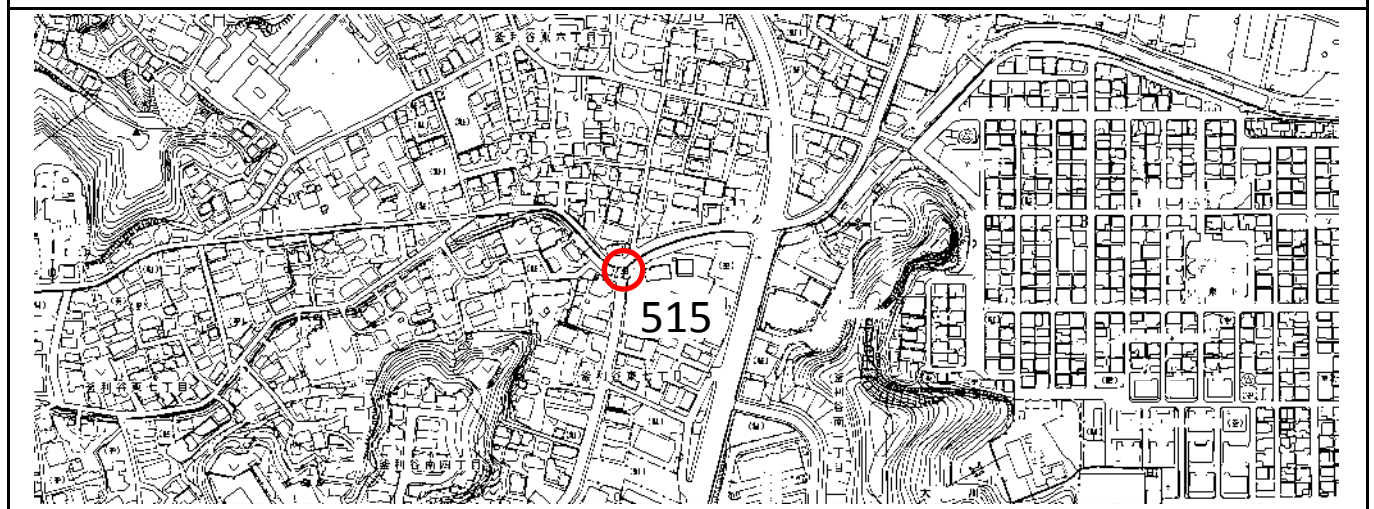


標識番号	515		
所在地	金沢区釜利谷東7丁目7地先 (待橋)		
敷地所有者	横浜市	地目	公衆用道路
標識種類	標石・ 金属標	埋設	地上 ・地中
隣接点との距離			

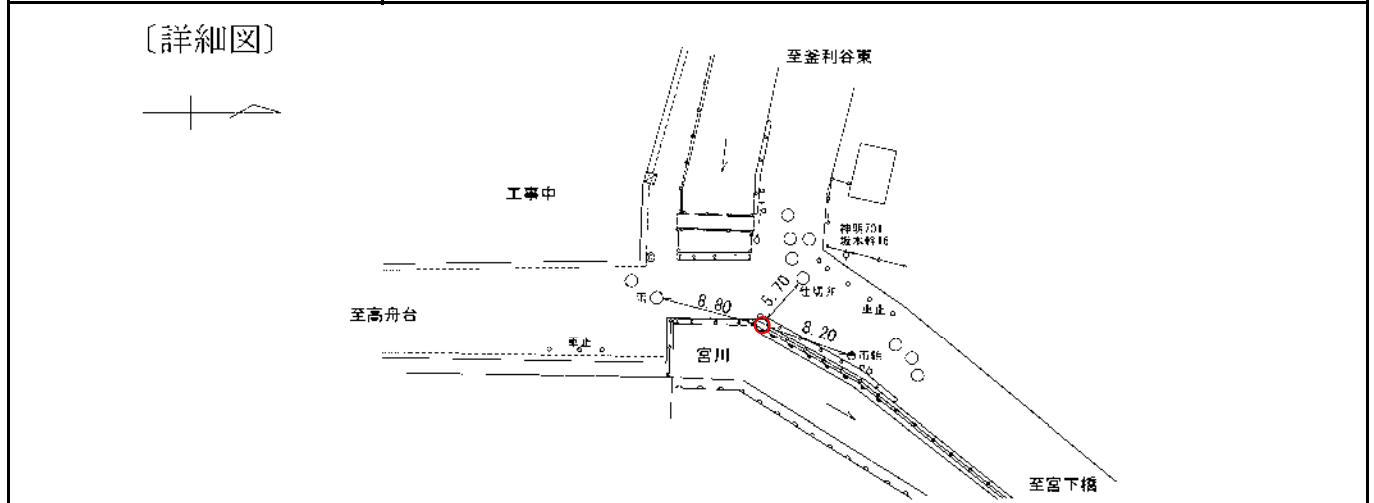

(備考) 昭和 38 年 4 月 1 日 設置