
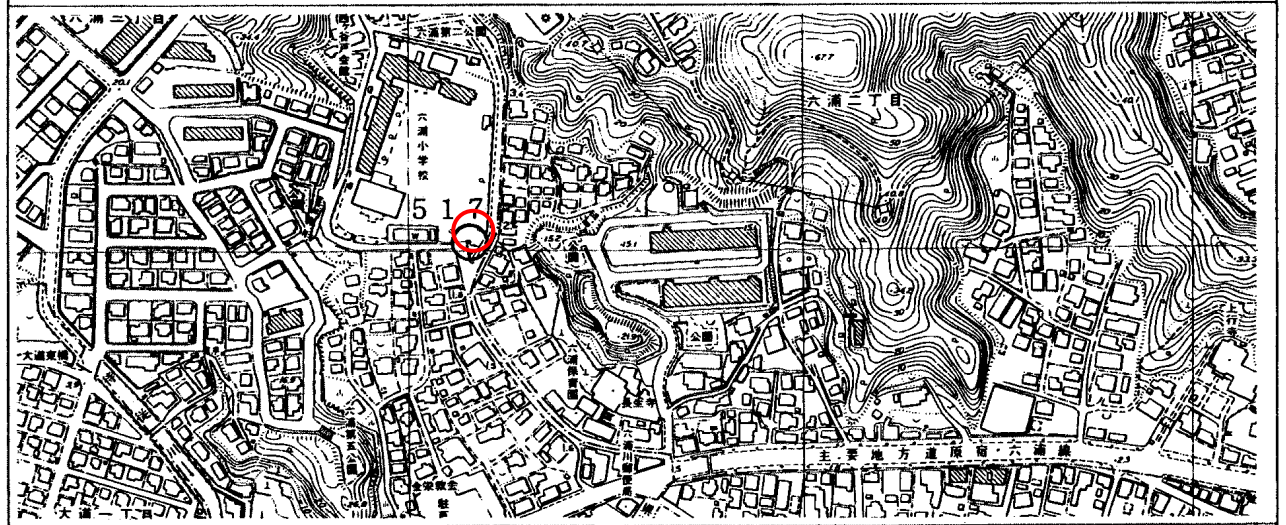


標識番号	5 1 7		
所在地	金沢区六浦3-11-1 (六浦小学校)		
敷地所有者	横浜市	地目	学校用地
標識種類	標石・金属標	埋設	地上・地中
隣接点との距離			

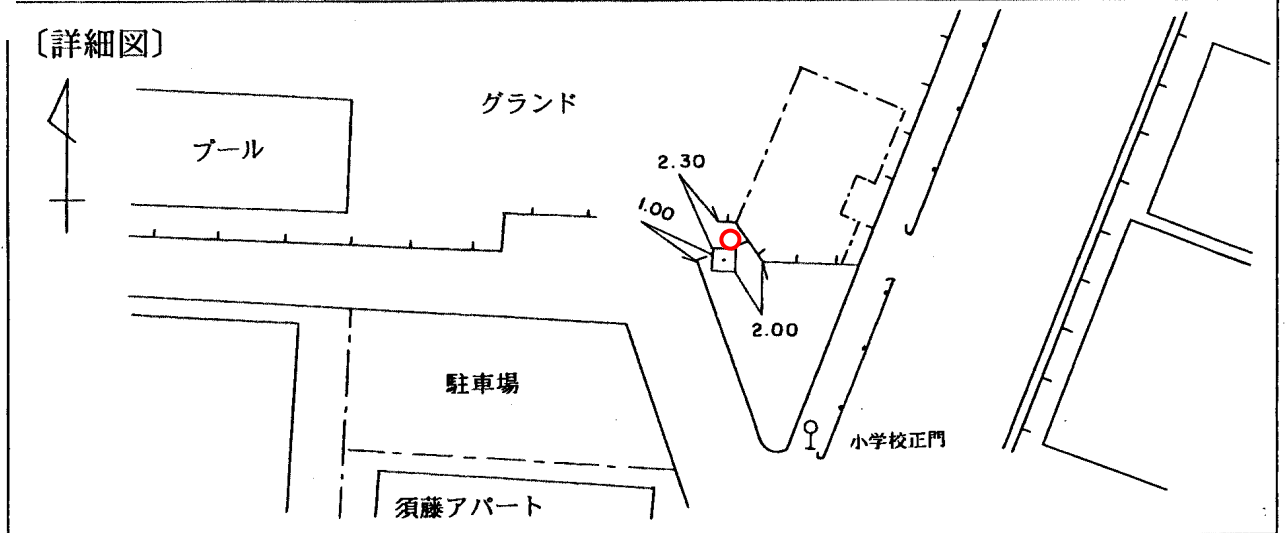

〔備考〕 昭和42年1月1日移設