
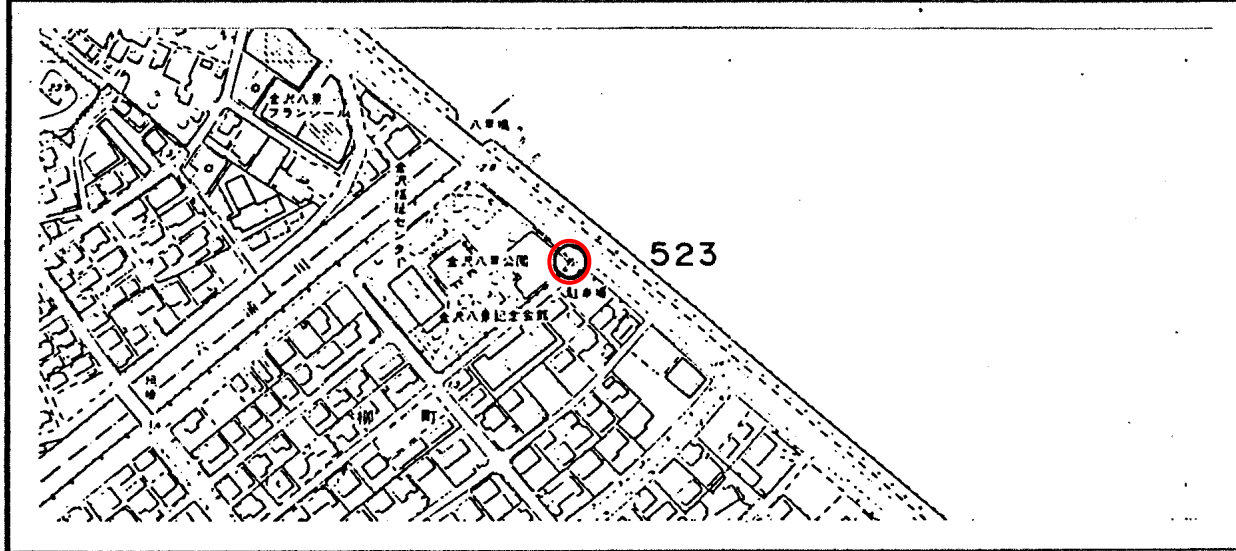


標識番号	523		
所在地	金沢区柳町1-3 金沢八景公園		
敷地所有者	横浜市	地目	公有地
標識種類	標石・ 金属標	埋設	地上・ 地中
隣接点との距離			

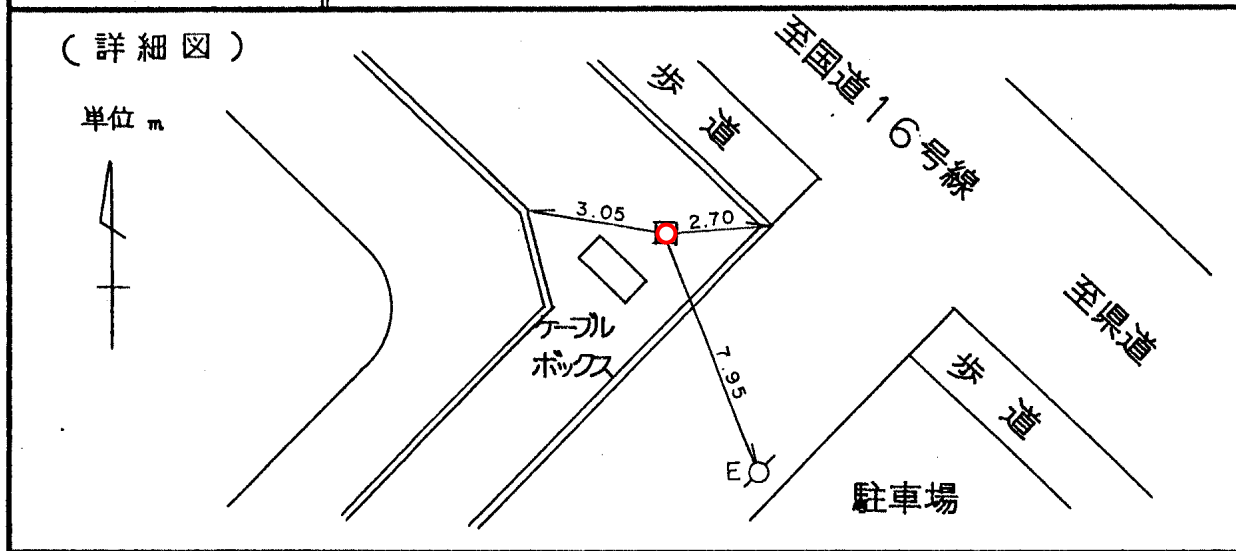

(備考) 昭和 63 年 3 月 5 日設置