
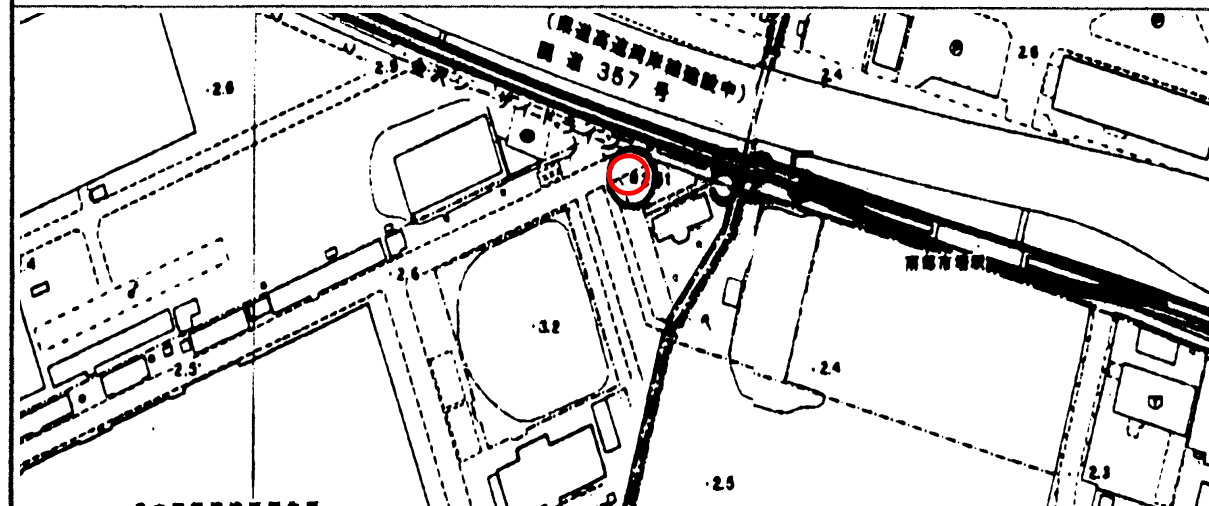


|         |                |    |               |
|---------|----------------|----|---------------|
| 標識番号    | 5 2 5          |    |               |
| 所在地     | 金沢区昭和町 3175地先  |    |               |
| 敷地所有者   | 日本飛行機 KK       | 地目 | 宅地            |
| 標識種類    | 標石・ <b>金属標</b> | 埋設 | 地上・ <b>地中</b> |
| 隣接点との距離 |                |    |               |

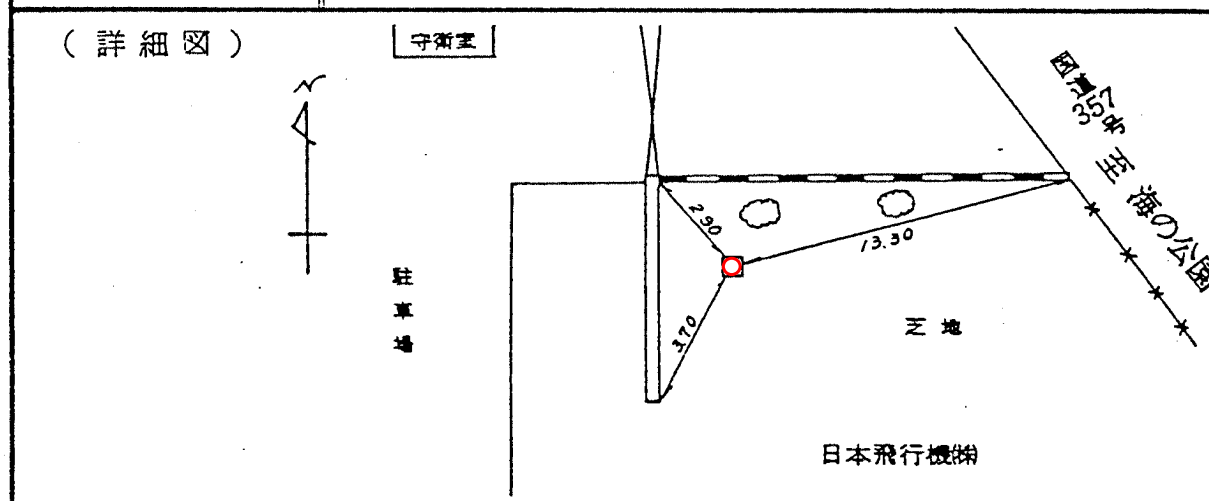

(備考) 昭和 53 年 12 月 1 日設置