
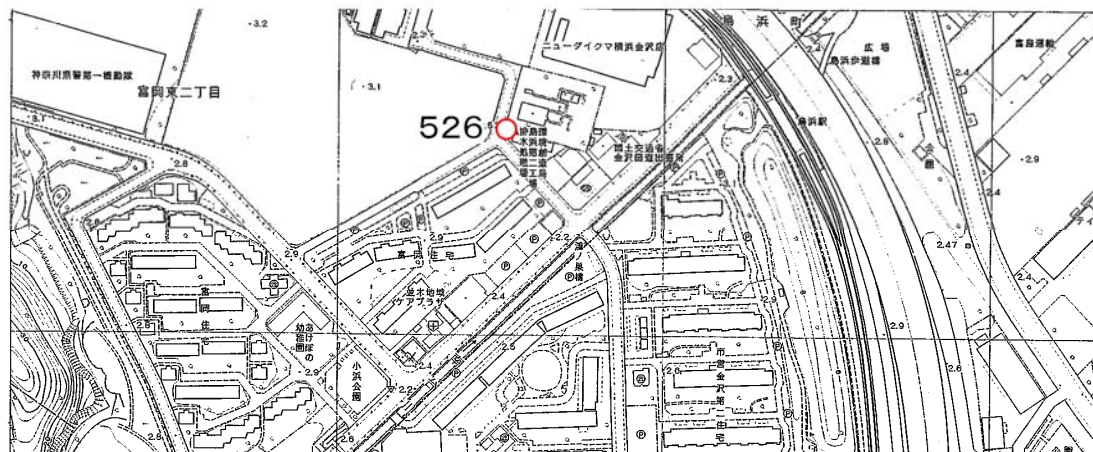


標識番号	526		
所在地	金沢区富岡東二丁目 4-51 (下水鳥浜第二処理場)		
敷地所有者	横浜市	地目	公有地
標識種類	標石・ 金属標	埋設	地上・ 地中
隣接点との距離			

[詳細図]

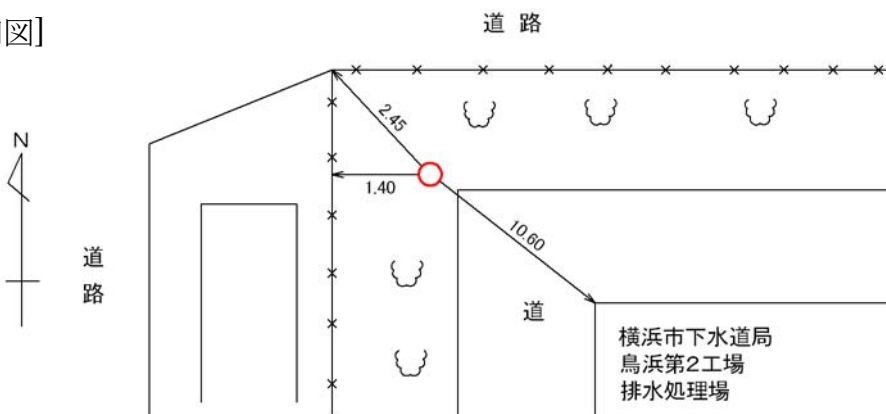

[備考]

昭和 53 年 12 月 1 日設置