
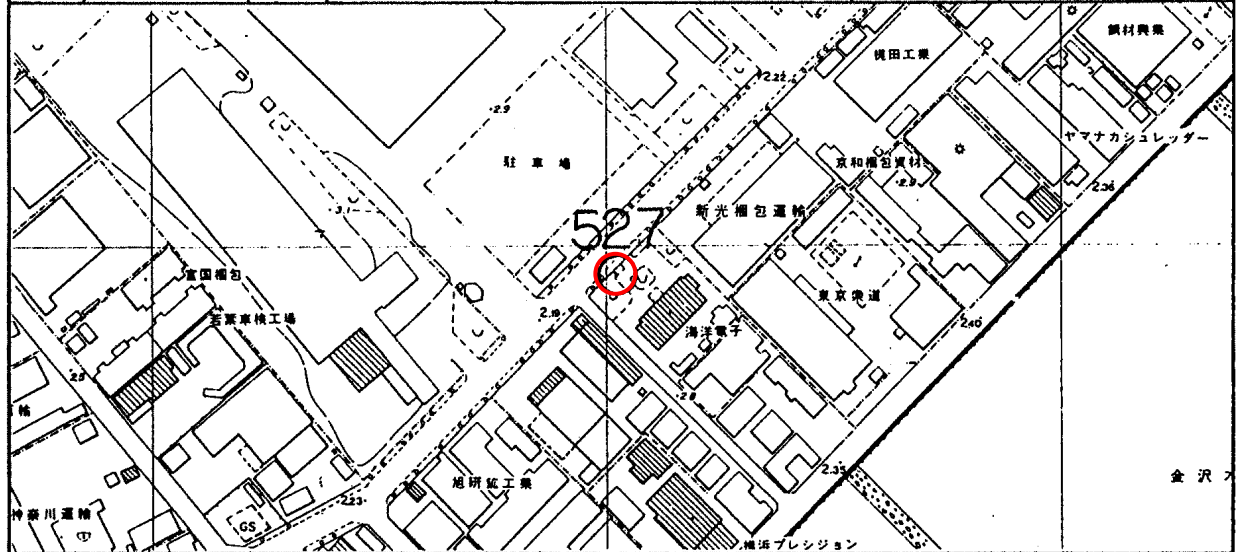


標識番号	527		
所在地	金沢区鳥浜町 12-51		
敷地所有者	海洋電子工業	地目	宅地
標識種類	標石・ 金属標	埋設	地上・ 地中
隣接点との距離			

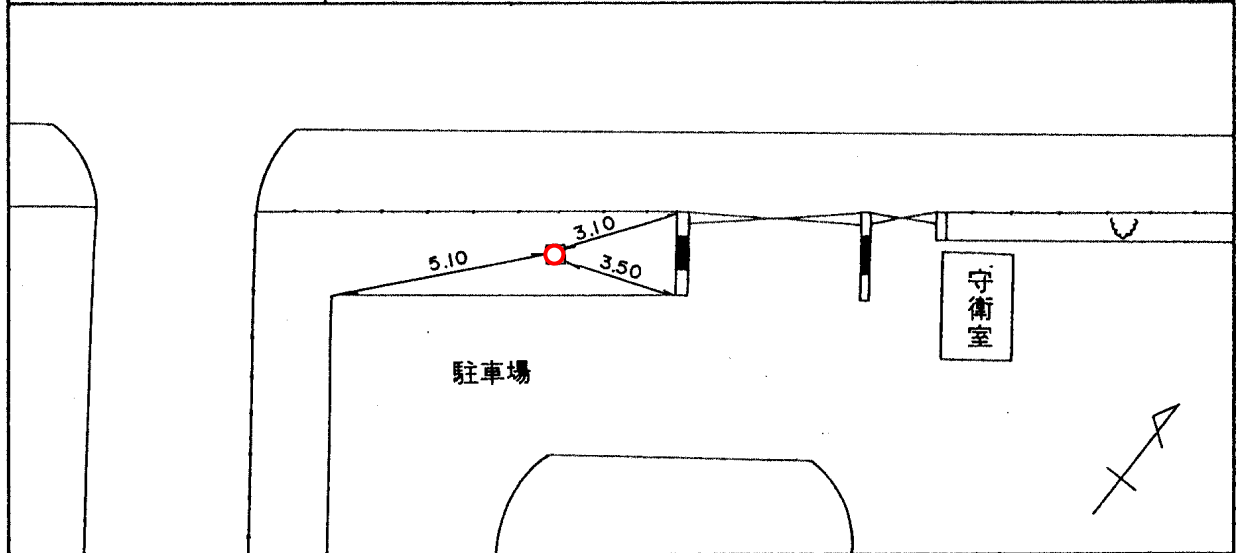

(備考) 平成 3 年 4 月 4 日 移設