
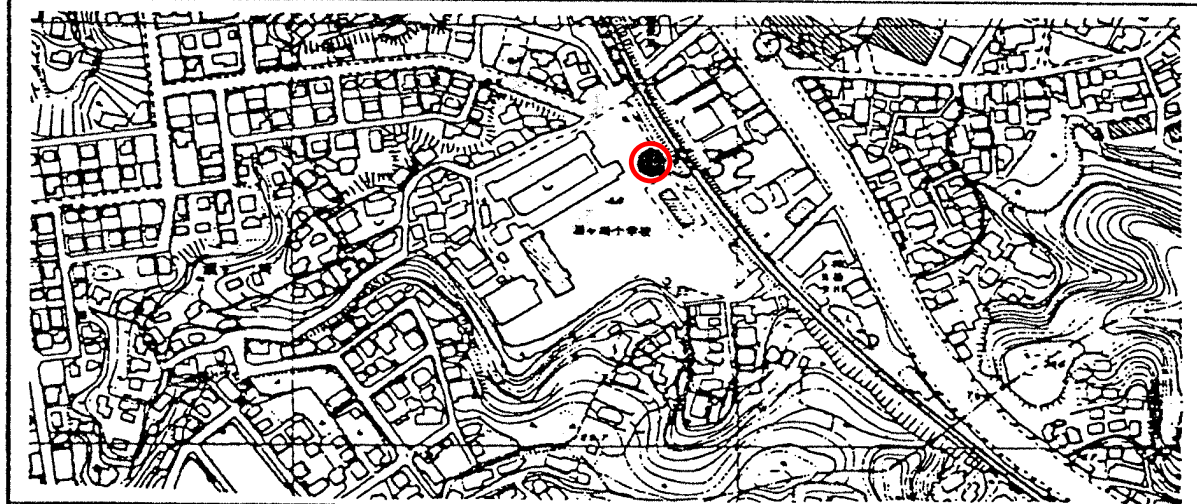


標識番号	5 3 2		
所在地	金沢区六浦東三丁目 2-1 瀬ヶ崎小学校		
敷地所有者	横浜市	地目	公有地
標識種類	標石・ 金属標	埋設	地上・ 地中
隣接点との距離			

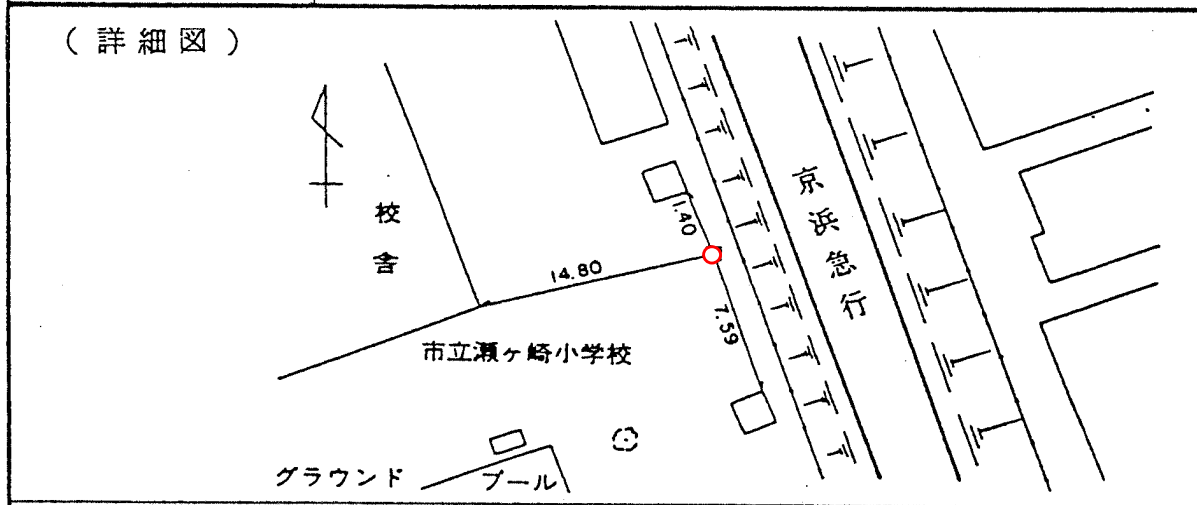

(備考) 昭和 54 年 12 月 1 日設置