



標識番号	535		
所在地	横浜市金沢区幸浦一丁目 17 (金沢下水処理場)		
敷地所有者	横浜市	地目	公有地
標識種類	標石・ 金羅碑	埋設	地上・ 地中
隣接点との距離			

(詳細図) 至新杉田駅

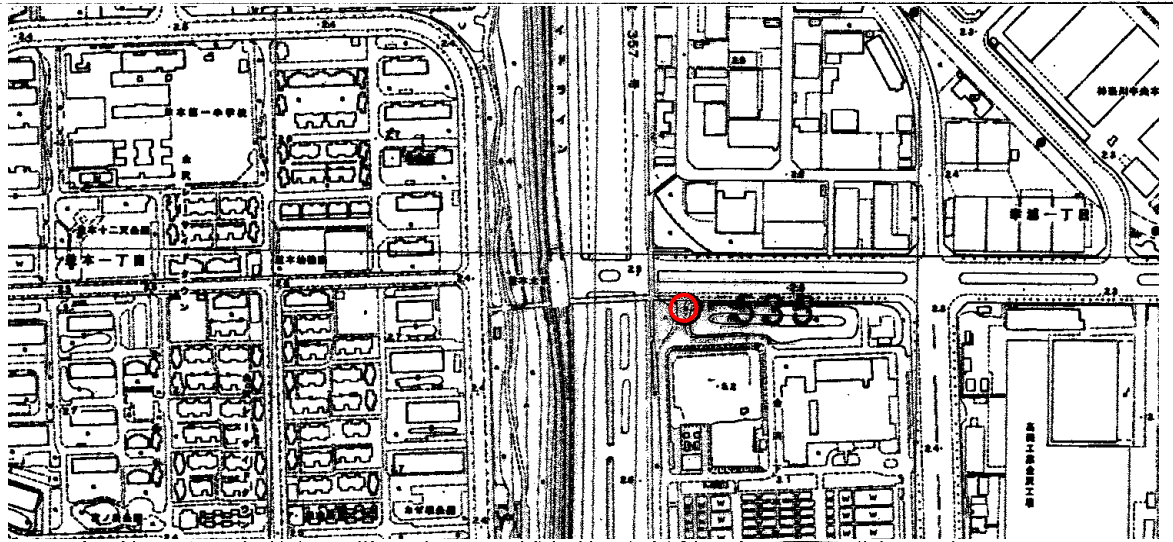


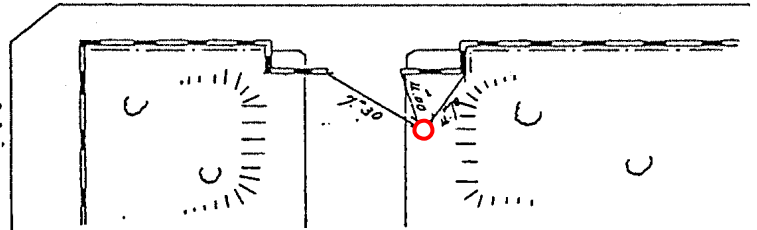

(備考)

昭和 60年 3月 18日設置