
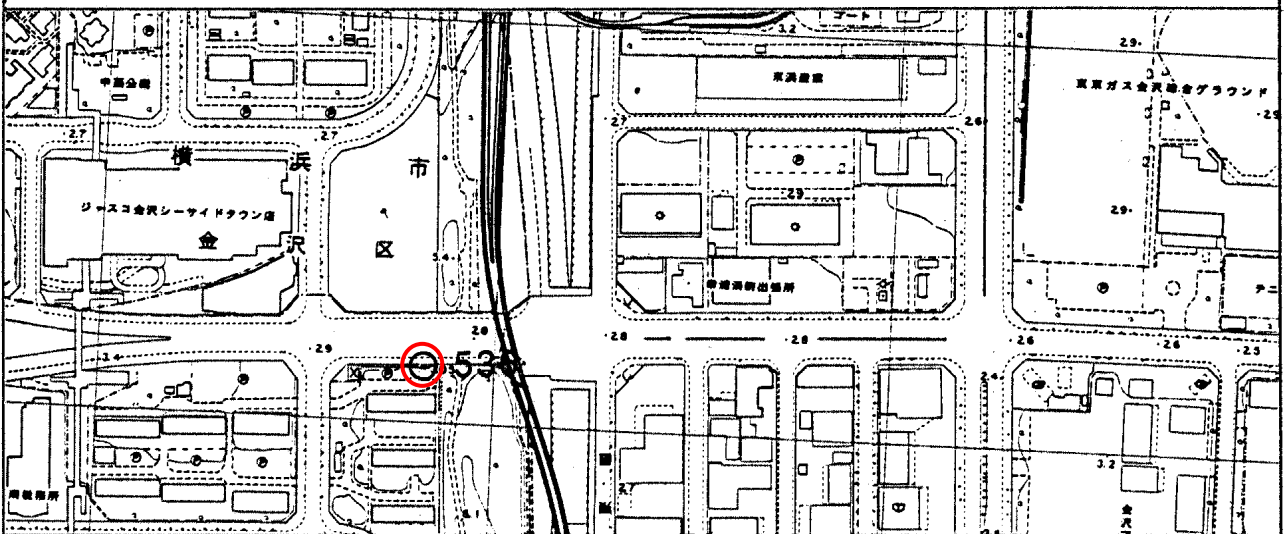


標 識 番 号	5 3 6		
所 在 地	金沢区並木三丁目12 金沢緑地		
敷地所有者	横 浜 市	地 目	公 園
標 識 種 類	標 石 ・ 金属標	埋 設	地上 ・ 地中
隣接点との距離			

[詳細図]

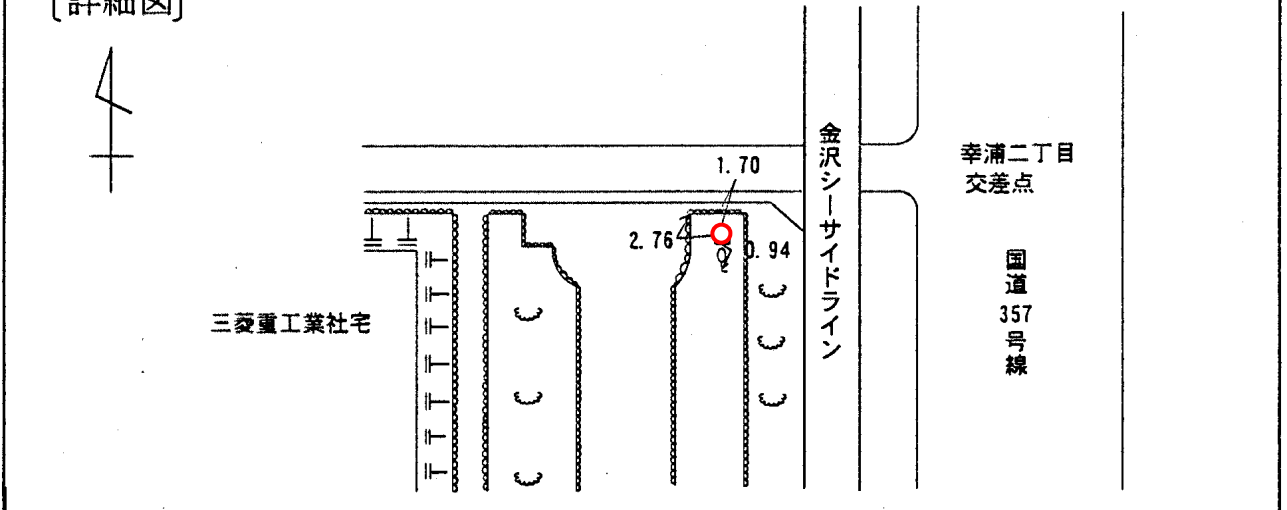

[備考]

昭和60年 2月24日 設置