
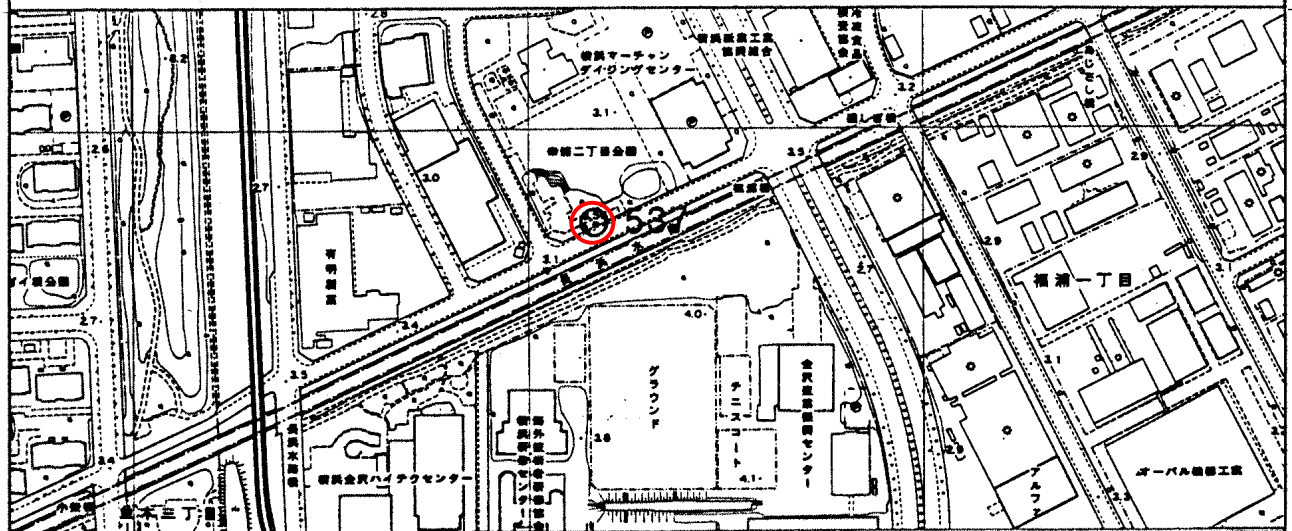


標 識 番 号	5 3 7		
所 在 地	金沢区幸浦二丁目 2 6 幸浦二丁目公園		
敷地所有者	横 浜 市	地 目	公 園
標 識 種 類	標 石 ・ 金属標	埋 設	地 上 ・ 地 中
隣接点との距離	<div style="display: flex; justify-content: space-around; align-items: center;"> <div style="text-align: center;"> <p>5 3 6</p> <p>○</p> </div> <div style="text-align: center;"> <p>5 3 7</p> <p>○</p> </div> <div style="text-align: center;"> <p>5 3 8</p> <p>○</p> </div> </div> <p style="text-align: center; margin-top: 5px;">1. 027km 1. 193km</p>		

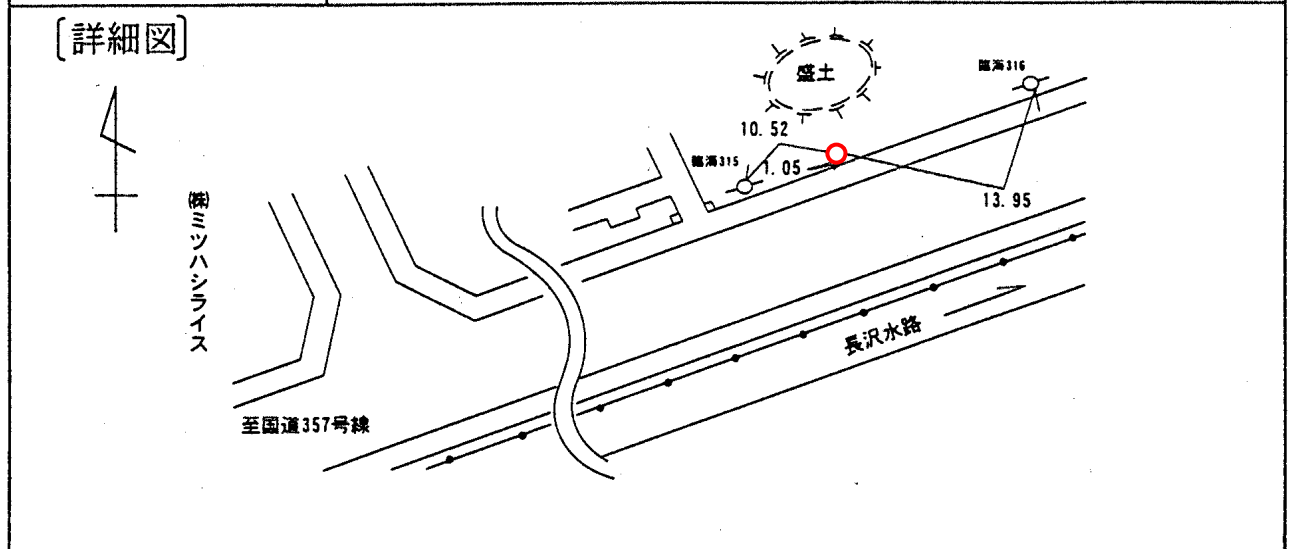

[備考] 昭和60年 2月24日 設置