


# 水準点現況調査写真

調査年月日 平成14年 11月 日

|      |                          |
|------|--------------------------|
| 標識番号 | 539                      |
| 所在地  | 横浜市金沢区福浦 3-9 (横浜市立大学医学部) |

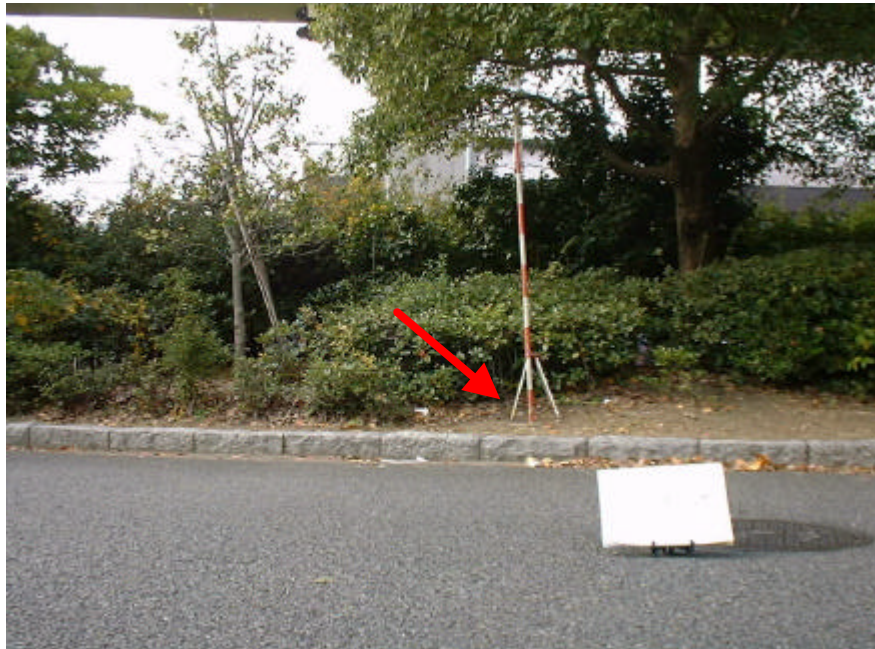

備考：横浜市立大学医学部