
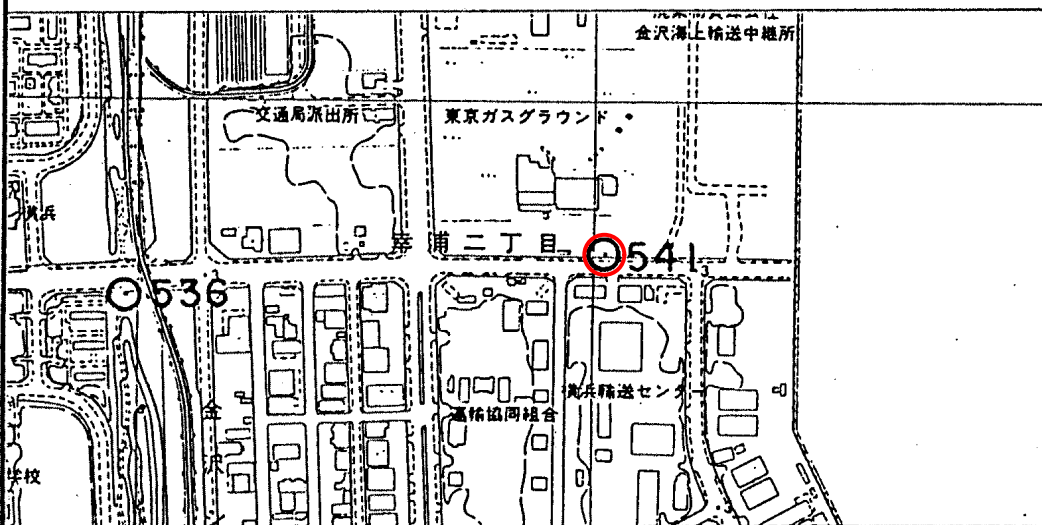


標識番号	541		
所在地	金沢区幸浦2丁目6 東京ガスKKグラウンド		
敷地所有者	東京ガス	地目	宅地
標識種類	標石・ <b>金属標</b>	埋設	地上・ <b>地中</b>
隣接点との距離			

(詳細図)

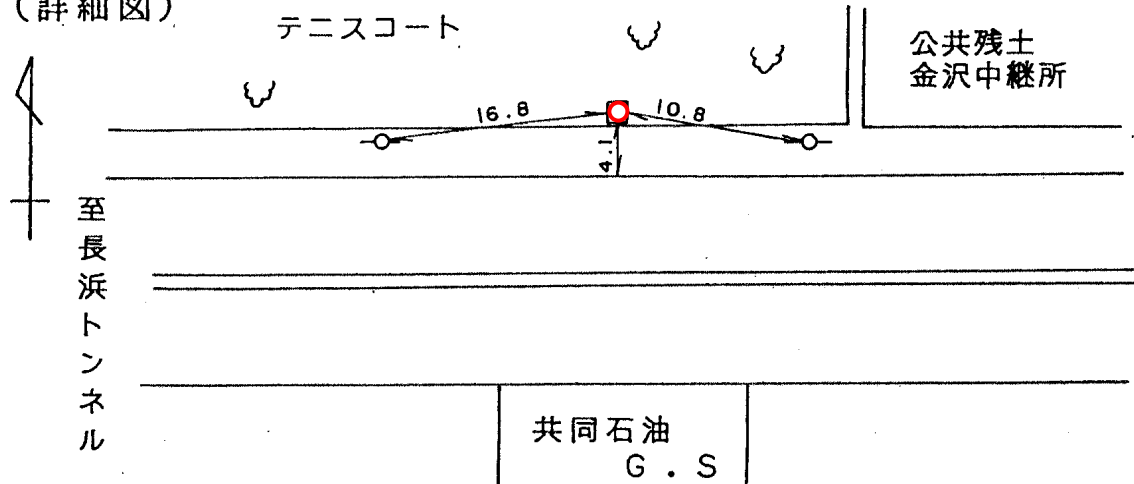

(備考)

平成 3 年 3 月 29 日設置