
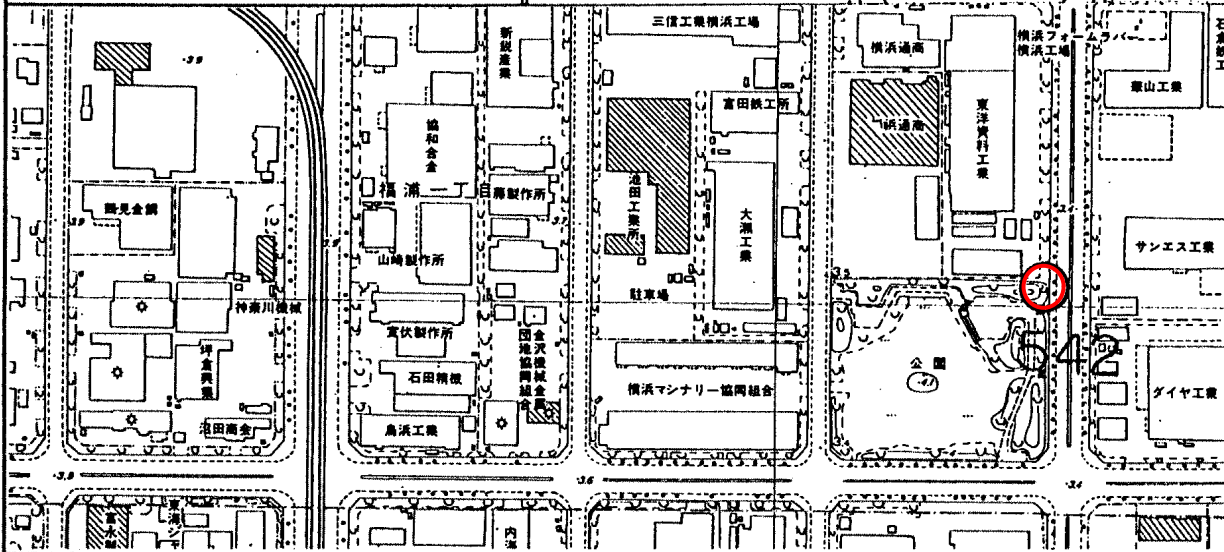


標識番号	542		
所在地	金沢区福浦 1-12 福浦 1丁目公園		
敷地所有者	横浜市	地目	公有地
標識種類	標石・ 金属標	埋設	地上・ 地中
隣接点との距離			

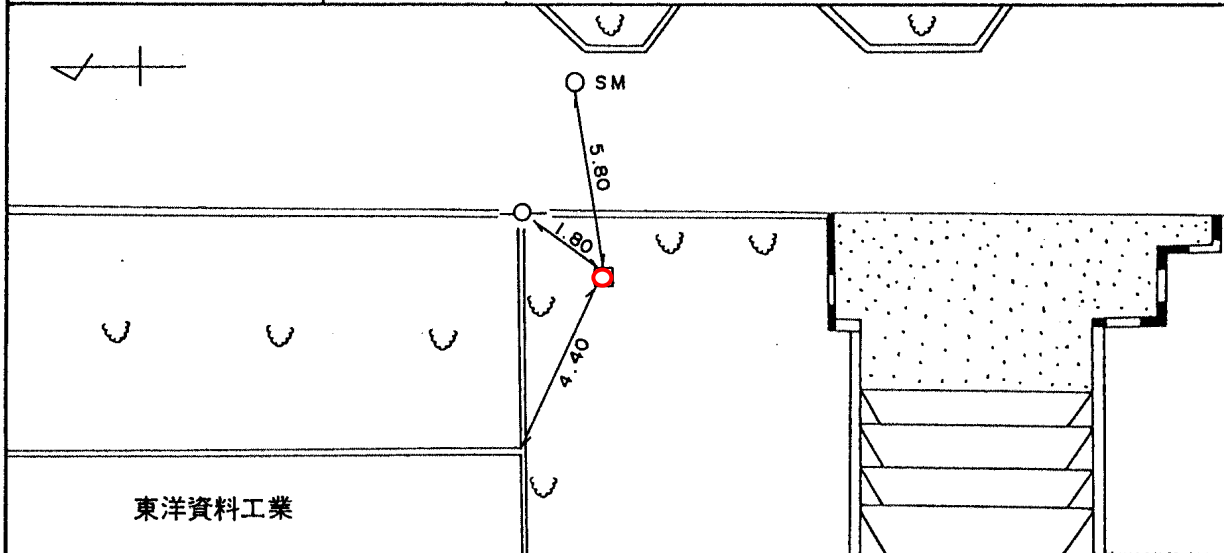

(備考) 平成 3 年 4 月 14 日 新設