
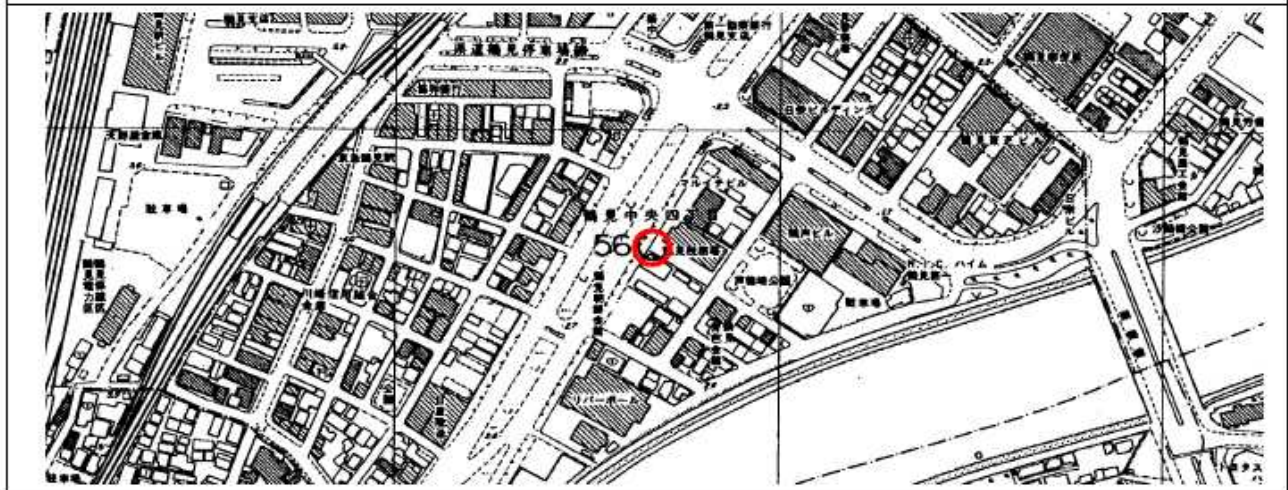


標識番号	56		
所在地	横浜市鶴見区中央四丁目38-32 鶴見税務署		
敷地所有者	大蔵省	地目	公有地
標識種類	標石・金属標	埋設	地上・地中
隣接点との距離			

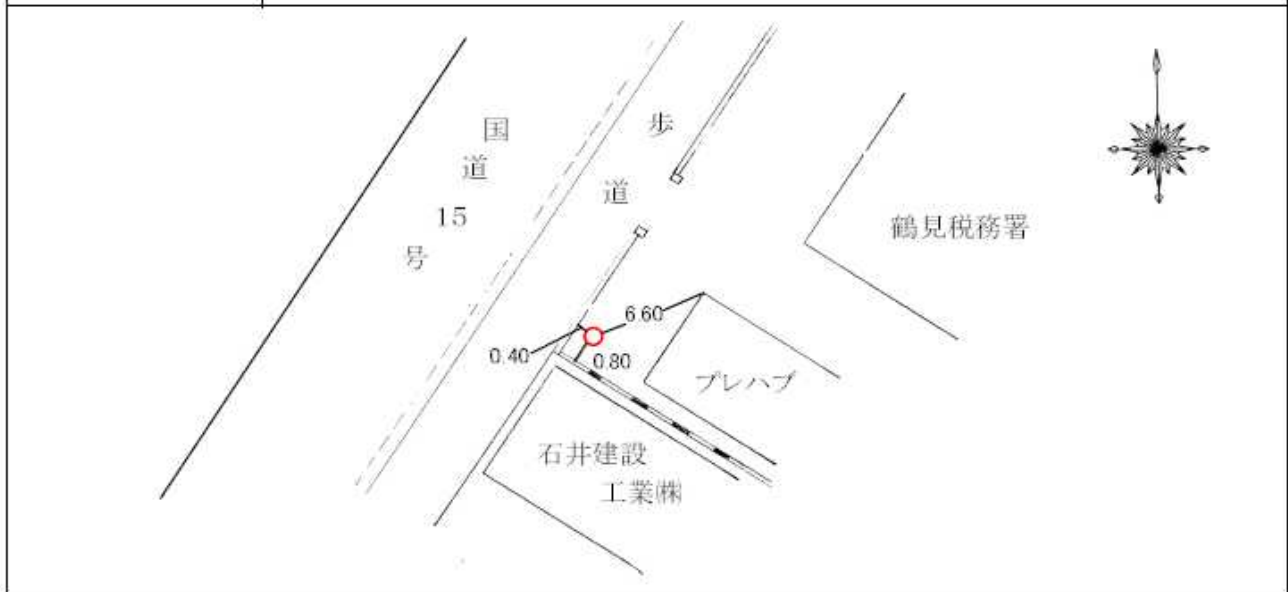

(備考) 鶴見税務署  
平成16年11月調査