
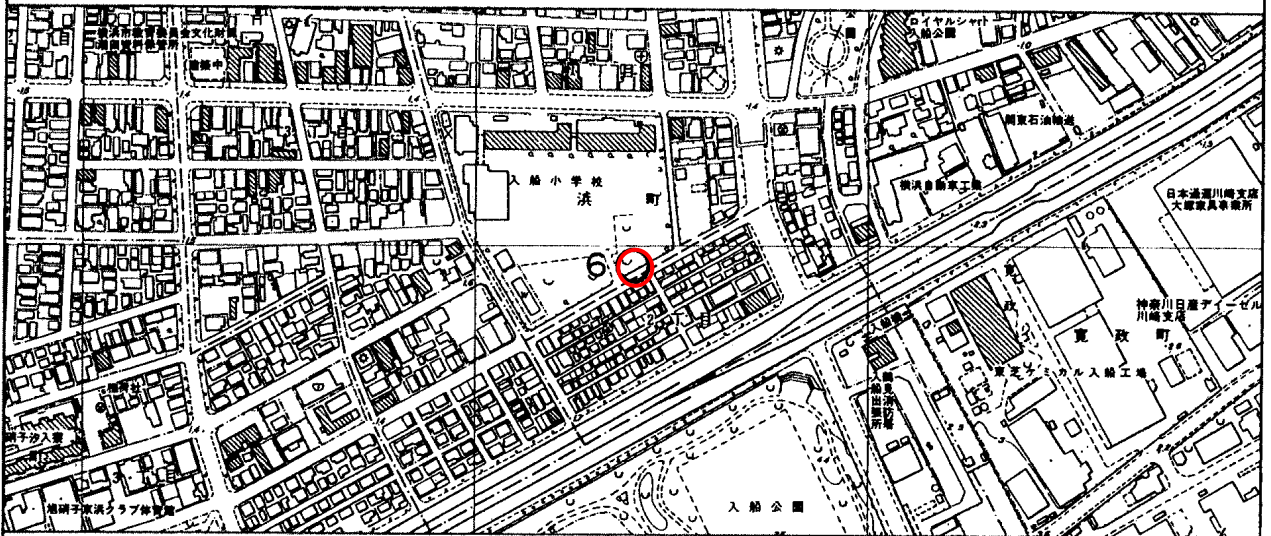


標識番号	6		
所在地	鶴見区浜町1-1-1 入船小学校		
敷地所有者	横浜市	地目	共有地
標識種類	標石 • 金属標	埋設	地上 • 地中
隣接点との距離			

〔詳細図〕

入船小学校

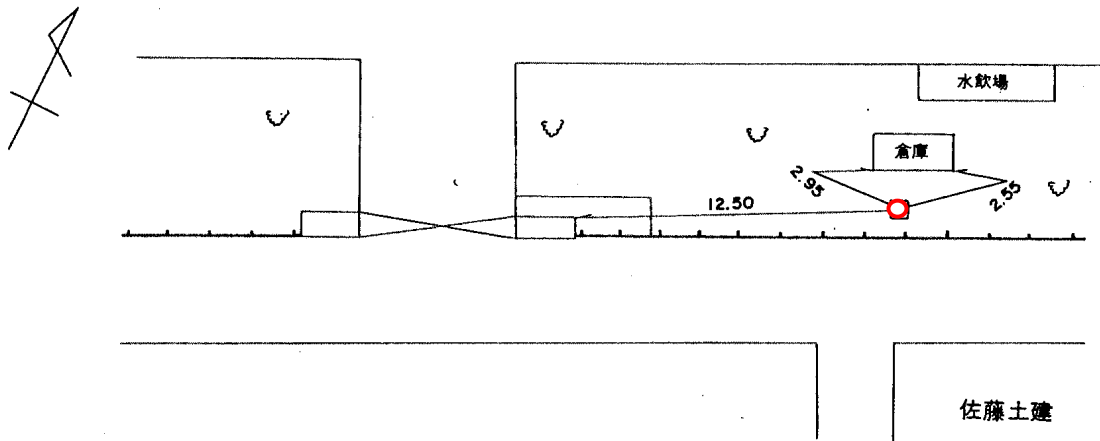

〔備考〕

平成元年2月25日設置